



PLANTA DE ARQUITETURA – VISTAS

APARTAMENTO COL 01

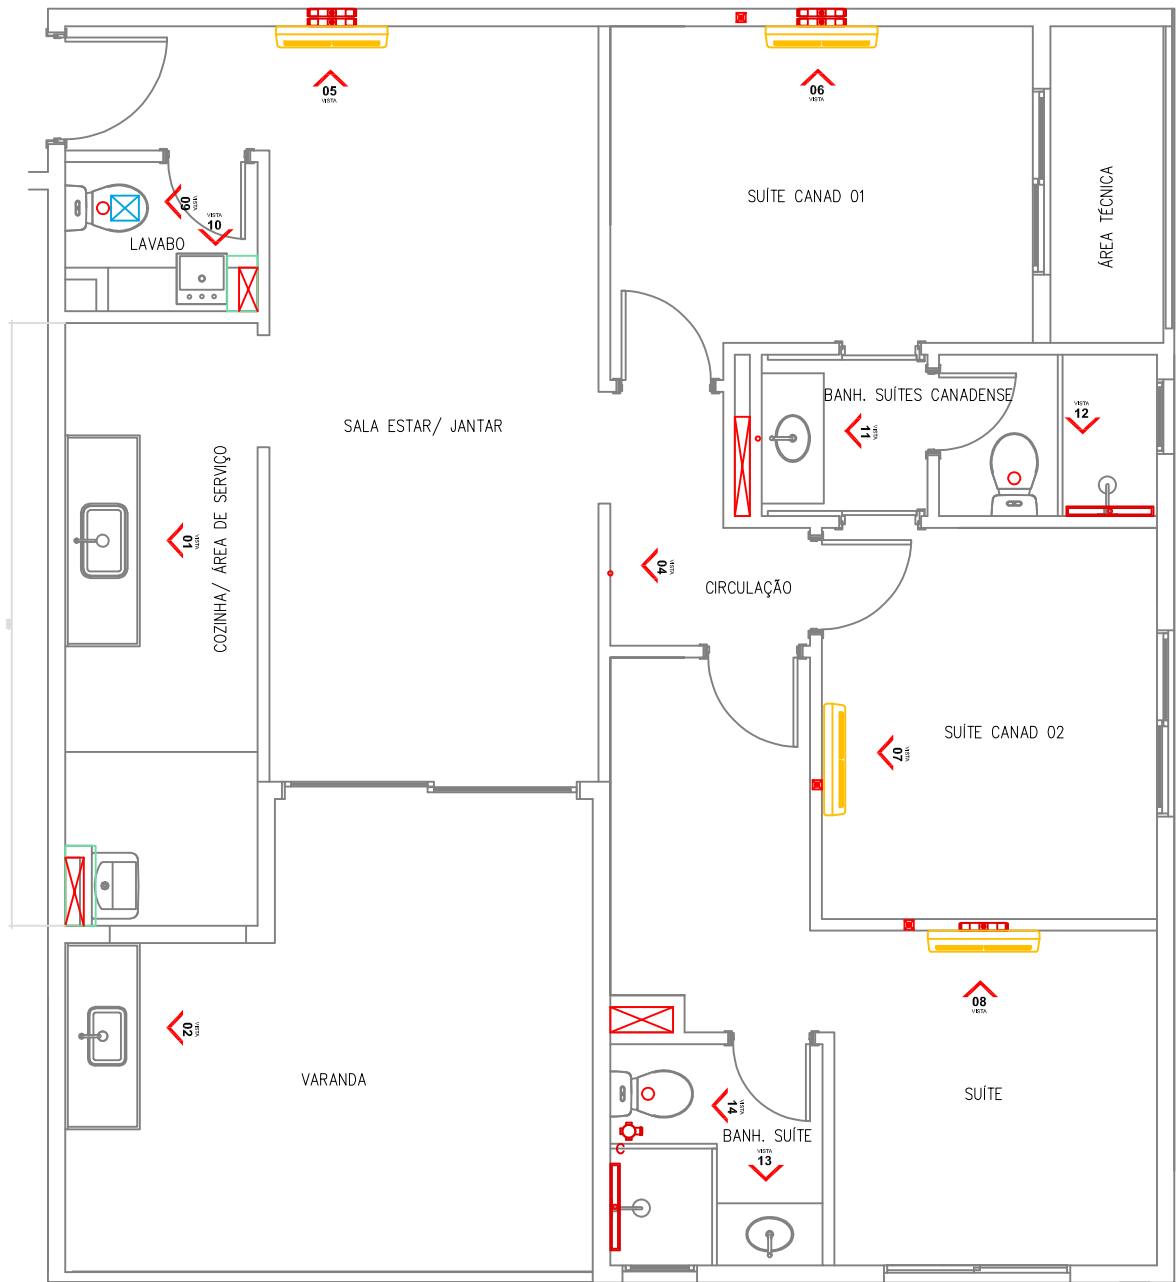


LEGENDA			MAPA DE ÁREA DE RISCO
1. COTAS EM CENTÍMETROS, EM RELAÇÃO AO PISO ACABADO;	PONTO DRENO DE AR COND.	MARGEM DE SEGURANÇA 15 CM PARA CADA LADO	
2. EXISTEM TUBULAÇÕES QUE TAMBÉM PASSAM PELO TETO (LAJE OU SOBRE O FORRO), PORTANTO TOME CUIDADO COM AS INSTALAÇÕES DE CORTINAS E LUMNÁRIAS QUE EXIJAM FIXAÇÃO NO TETO.	PONTO DE ESGOTO		
3. LEMBRE-SE DE QUE OS ENCANAMENTOS QUE PASSAM POR UMA PAREDE HIDRAULICA, COMO MOSTRADO NAS PLANTAS E VISTAS ACIMA, TAMBÉM PASSAM POR ESTA MESMA PAREDE VISTA A PARTIR DO COMODO VIZINHO. PORTANTO OS CUIDADOS COM UMA PAREDE POR ONDE PASSAM TUBULAÇÕES VALEM PARA AMBAS FACES.	PONTO DE ÁGUA FRIA	 NÃO FURE AS ÁREAS DE RACHURADAS	
	PONTO DE ÁGUA QUENTE		
	PONTO DE GÁS		
PONTO ASPIRADOR DE PÓ	INDICAÇÃO DA VISTA		

LOCAL:	EDIFÍCIO ROVERETO
TÍTULO:	APARTAMENTO COL 01

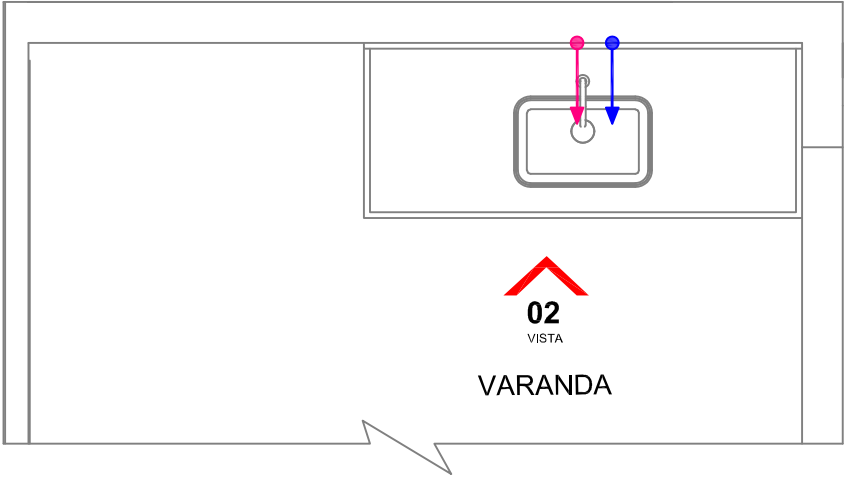

PLANTA BAIXA- VARANDA COL 01

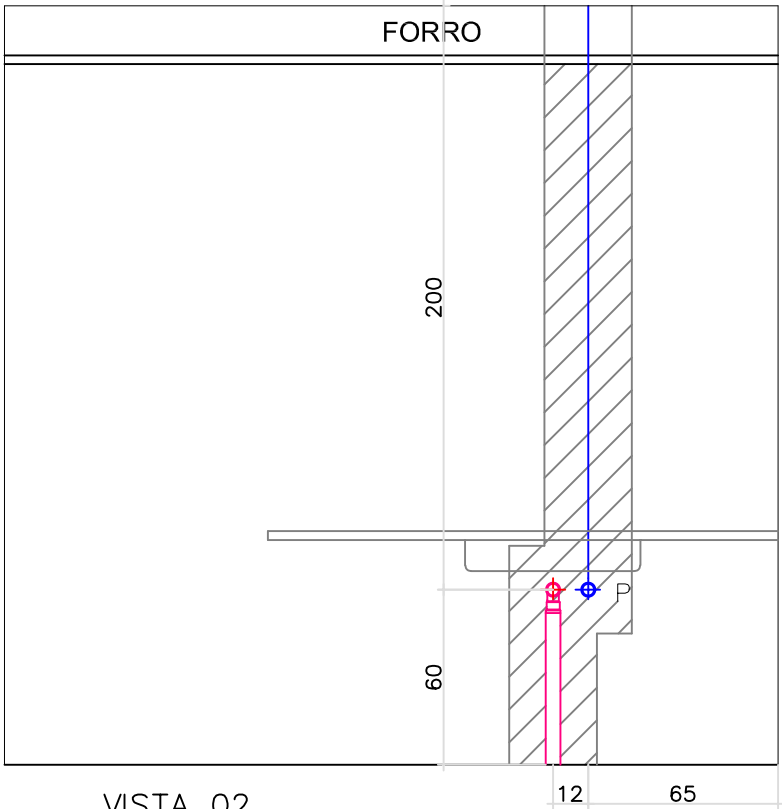

VISTA 02
Varanda

LEGENDA

1. COTAS EM CENTÍMETROS, EM RELAÇÃO AO PISO ACABADO;
2. EXISTEM TUBULAÇÕES QUE TAMBÉM PASSAM PELO TETO (LAJE OU SOBRE O FORRO), PORTANTO TOME CUIDADO COM AS INSTALAÇÕES DE CORTINAS E LUMNÁRIAS QUE EXIJAM FIXAÇÃO NO TETO.
3. LEMBRE-SE DE QUE OS ENCANAMENTOS QUE PASSAM POR UMA PAREDE HIDRAULICA, COMO MOSTRADO NAS PLANTAS E VISTAS ACIMA, TAMBÉM PASSAM POR ESTA MESMA PAREDE VISTA A PARTIR DO COMODO VIZINHO. PORTANTO OS CUIDADOS COM UMA PAREDE POR ONDE PASSAM TUBULAÇÕES VALEM PARA AMBAS FACES.

- PONTO DRENO DE AR COND.
 - PONTO DE ESGOTO
 - PONTO DE ÁGUA FRIA
 - PONTO DE ÁGUA QUENTE
 - PONTO DE GÁS
 - PONTO ASPIRADOR DE PÓ
- 0X INDICAÇÃO DA VISTA


MARGEM DE SEGURANÇA
15 CM PARA CADA LADO

NÃO FURE AS ÁREAS DE RACHURADAS


MAPA DE ÁREA DE RISCO

LOCAL:
EDIFÍCIO ROVERETO

TÍTULO:
APARTAMENTO COL 1

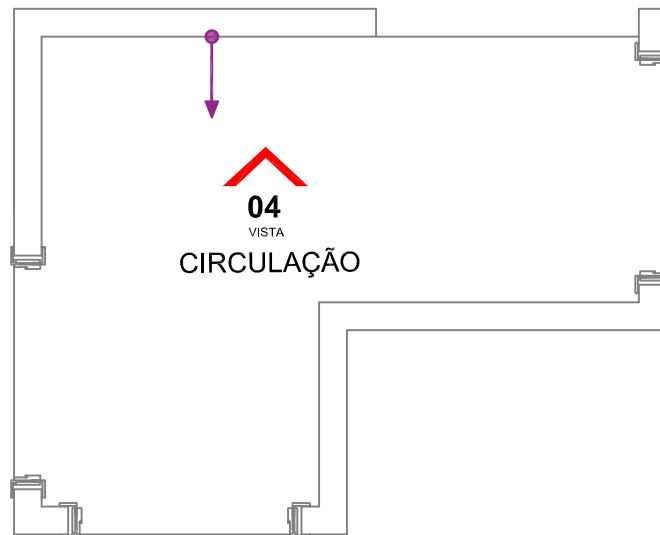

PLANTA BAIXA- CIRCULAÇÃO COL 01

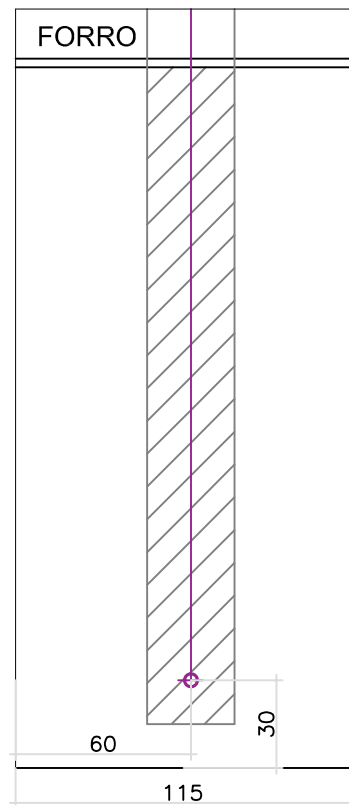

VISTA 04
Ponto Aspirador corredor

LEGENDA

1. COTAS EM CENTÍMETROS, EM RELAÇÃO AO PISO ACABADO;
2. EXISTEM TUBULAÇÕES QUE TAMBÉM PASSAM PELO TETO (LAJE OU SOBRE O FORRO), PORTANTO TOME CUIDADO COM AS INSTALAÇÕES DE CORTINAS E LUMNÁRIAS QUE EXIJAM FIXAÇÃO NO TETO.
3. LEMBRE-SE DE QUE OS ENCANAMENTOS QUE PASSAM POR UMA PAREDE HIDRAULICA, COMO MOSTRADO NAS PLANTAS E VISTAS ACIMA, TAMBÉM PASSAM POR ESTA MESMA PAREDE VISTA A PARTIR DO COMODO VIZINHO. PORTANTO OS CUIDADOS COM UMA PAREDE POR ONDE PASSAM TUBULAÇÕES VALEM PARA AMBAS FACES.

- PONTO DRENO DE AR COND.
- PONTO DE ESGOTO
- PONTO DE ÁGUA FRIA
- PONTO DE ÁGUA QUENTE
- PONTO DE GÁS
- PONTO ASPIRADOR DE PÓ
- 0X INDICAÇÃO DA VISTA


MARGEM DE SEGURANÇA
15 CM PARA CADA LADO

NÃO FURE AS ÁREAS DE RACHURADAS


MAPA DE ÁREA DE RISCO

LOCAL:
EDIFÍCIO ROVERETO

TÍTULO:
APARTAMENTO COL 1

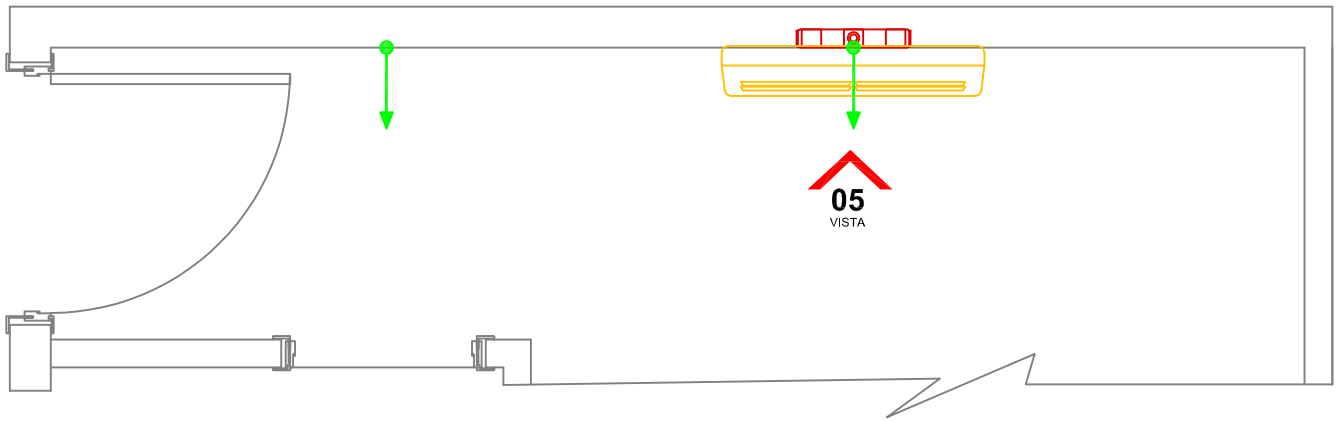

PLANTA BAIXA— SALA ESTAR/ JANTAR COL 01

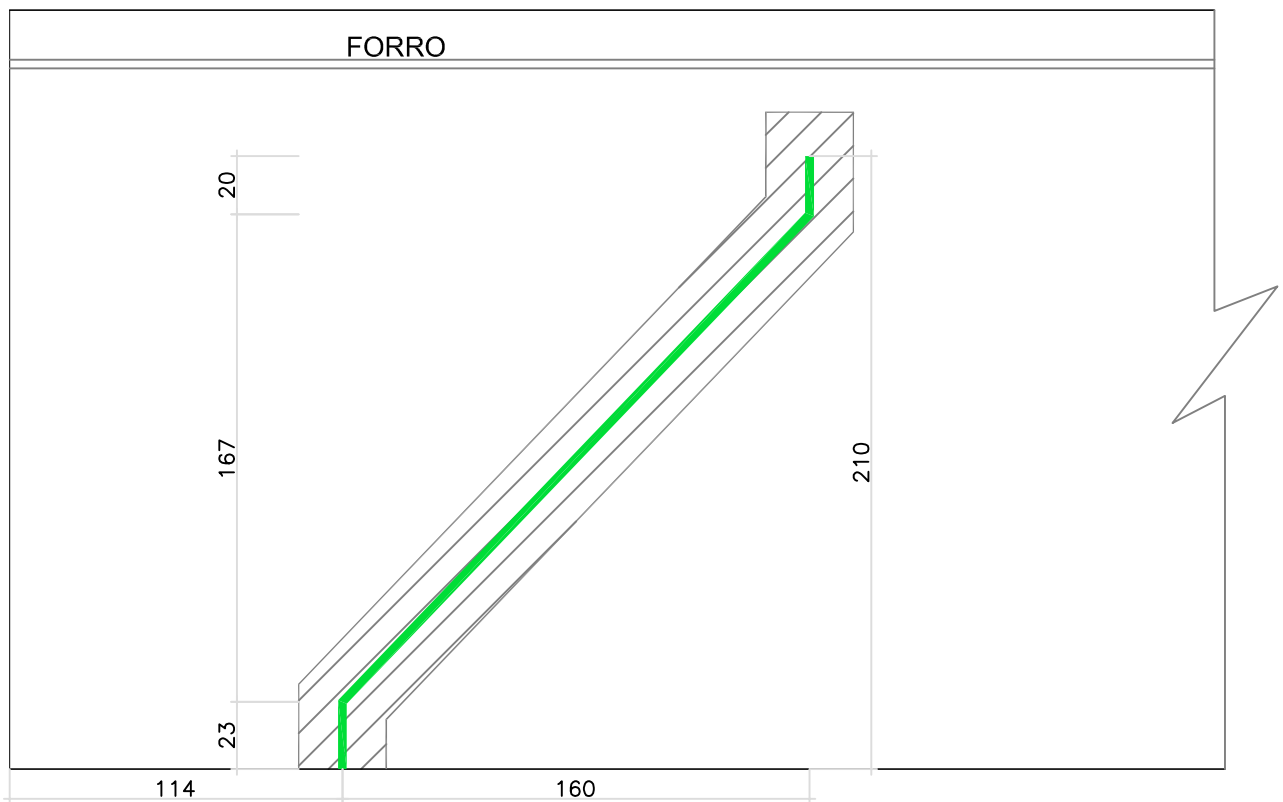

VISTA 05

Dreno de ar condicionado sala

LEGENDA


1. COTAS EM CENTÍMETROS, EM RELAÇÃO AO PISO ACABADO;

2. EXISTEM TUBULAÇÕES QUE TAMBÉM PASSAM PELO TETO (LAJE OU SOBRE O FORRO), PORTANTO TOMA CUIDADO COM AS INSTALAÇÕES DE CORTINAS E LUMINÁRIAS QUE EXIJAM FIXAÇÃO NO TETO.

3. LEMBRE-SE DE QUE OS ENCAMENOS QUE PASSAM POR UMA PAREDE HIDRAULICA, COMO MOSTRADO NAS PLANTAS E VISTAS ACIMA, TAMBÉM PASSAM POR ESTA MESMA PAREDE VISTA A PARTIR DO COMODO VIZINHO. PORTANTO OS CUIDADOS COM UMA PAREDE POR ONDE PASSAM TUBULAÇÕES VALEM PARA AMBAS FACES.

- PONTO DRENO DE AR COND.
- PONTO DE ESGOTO
- PONTO DE ÁGUA FRIA
- PONTO DE ÁGUA QUENTE
- PONTO DE GÁS
- PONTO ASPIRADOR DE PÓ
- 0X INDICAÇÃO DA VISTA

MARGEM DE SEGURANÇA 15 CM PARA CADA LADO

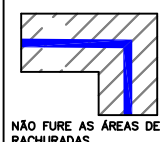

NÃO FURE AS ÁREAS DE RACHURADAS



MAPA DE ÁREA DE RISCO

LOCAL:

EDIFÍCIO ROVERETO

TÍTULO:

APARTAMENTO COL 1

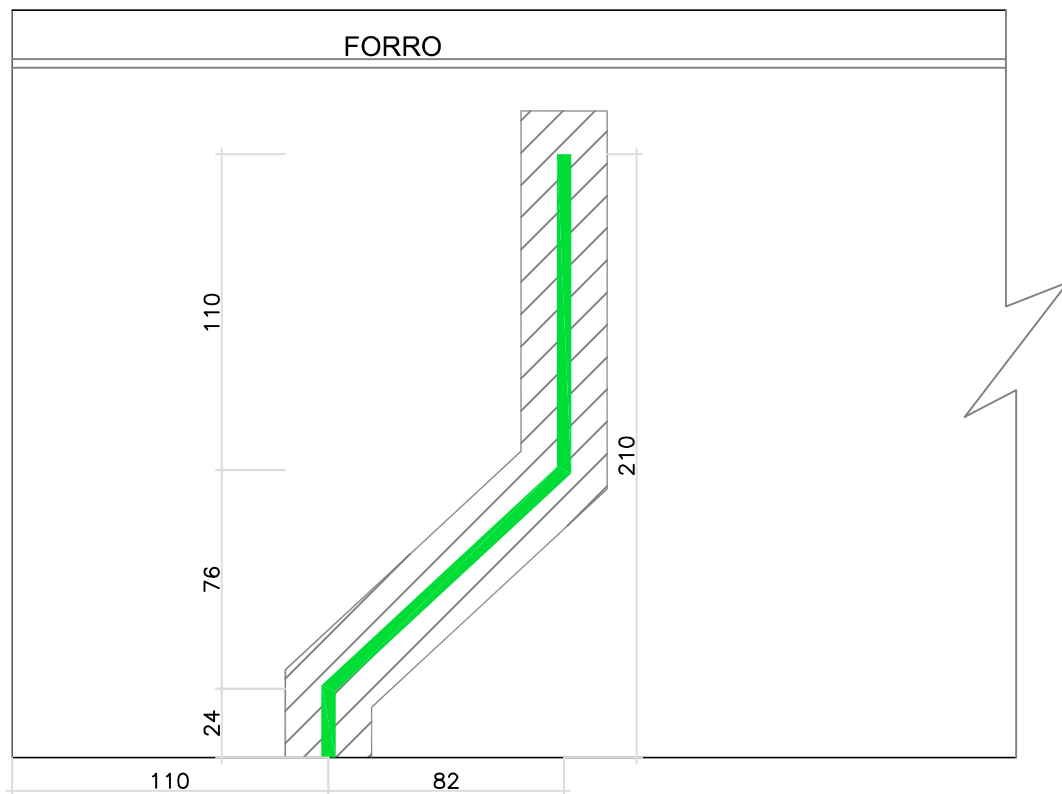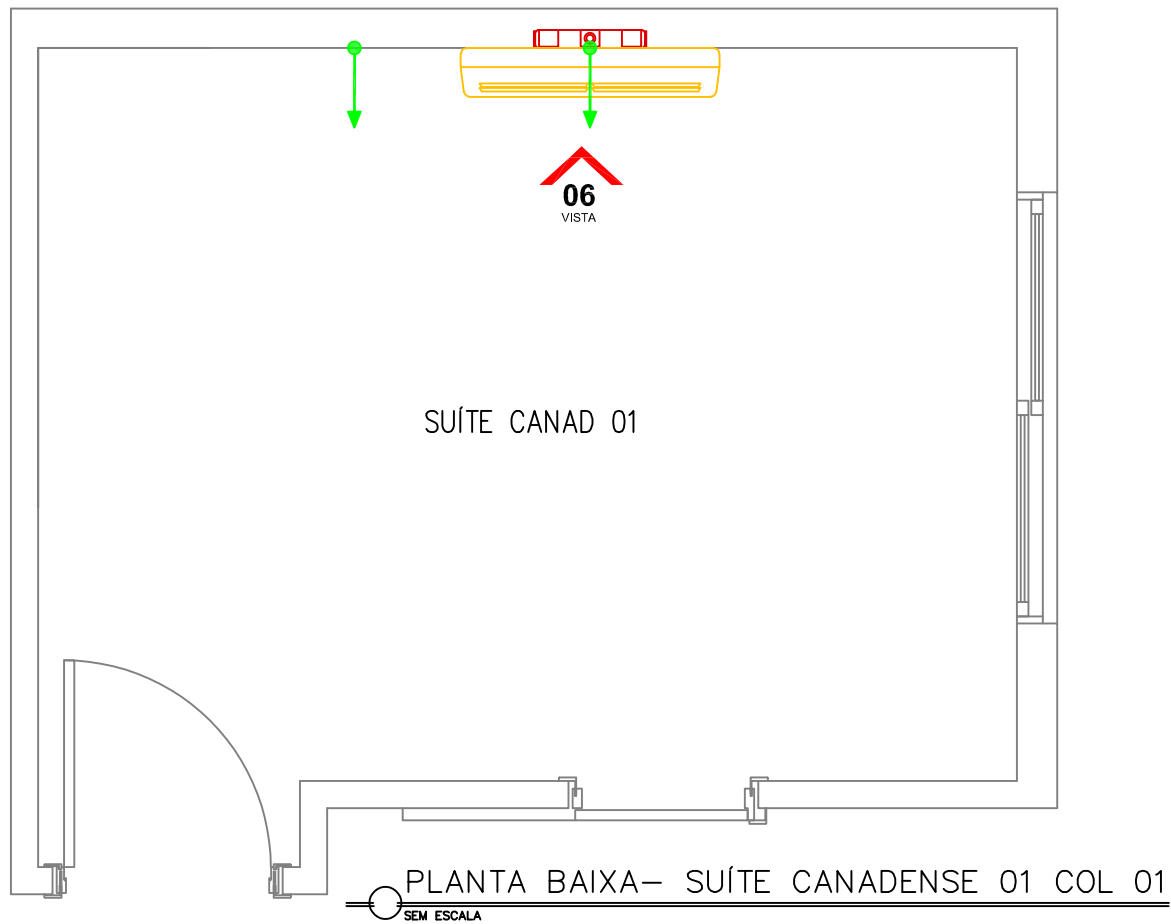

VISTA 06

Dreno de ar condicionado suite canadense 01

SEM ESCALA

LEGENDA

1. COTAS EM CENTÍMETROS, EM RELAÇÃO AO PISO ACABADO;

2. EXISTEM TUBULAÇÕES QUE TAMBÉM PASSAM PELO TETO (LAJE OU SOBRE O FORRO), PORTANTO TOME CUIDADO COM AS INSTALAÇÕES DE CORTINAS E LUMINÁRIAS QUE EXIJAM FIXAÇÃO NO TETO.

3. LEMBRE-SE DE QUE OS ENCANAMENTOS QUE PASSAM POR UMA PAREDE HIDRAULICA, COMO MOSTRADO NAS PLANTAS E VISTAS ACIMA, TAMBÉM PASSAM POR ESTA MESMA PAREDE VISTA A PARTIR DO COMODO VIZINHO. PORTANTO OS CUIDADOS COM UMA PAREDE POR ONDE PASSAM TUBULAÇÕES VALEM PARA AMBAS FACES.

- PONTO DRENO DE AR COND.
- PONTO DE ESGOTO
- PONTO DE ÁGUA FRIA
- PONTO DE ÁGUA QUENTE
- PONTO DE GÁS
- PONTO ASPIRADOR DE PÓ

OX INDICAÇÃO DA VISTA

MARGEM DE SEGURANÇA
15 CM PARA CADA LADO




MAPA DE ÁREA DE RISCO

LOCAL:


EDIFÍCIO ROVERETO

TÍTULO:

APARTAMENTO COL 1

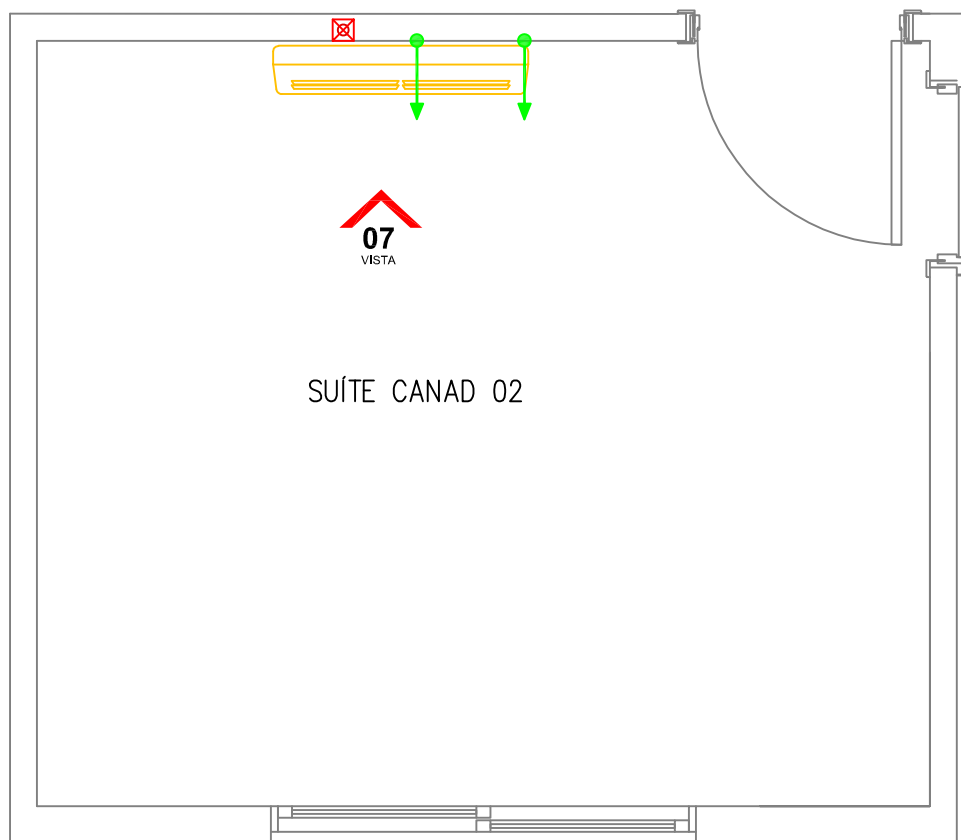

PLANTA BAIXA- SUÍTE CANADENSE 02 COL 01

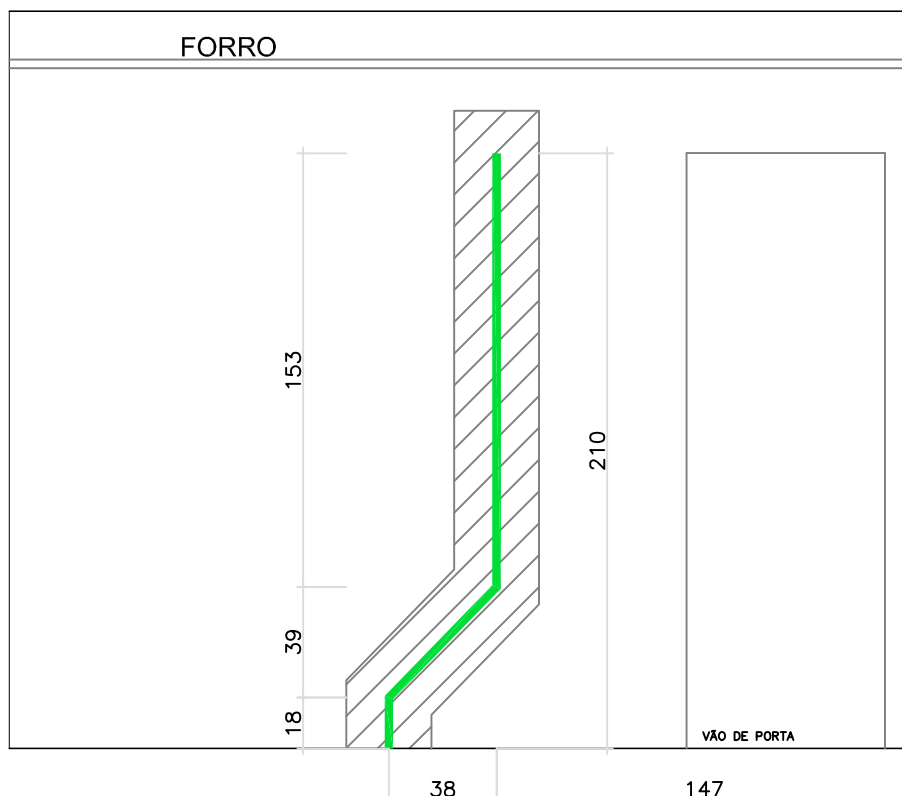

VISTA 07

Dreno de ar condicionado suite canadense 02

LEGENDA

1. COTAS EM CENTÍMETROS, EM RELAÇÃO AO PISO ACABADO;
2. EXISTEM TUBULAÇÕES QUE TAMBÉM PASSAM PELO TETO (LAJE OU SOBRE O FORRO), PORTANTO TOME CUIDADO COM AS INSTALAÇÕES DE CORTINAS E LUMNÁRIAS QUE EXIJAM FIXAÇÃO NO TETO.
3. LEMBRE-SE DE QUE OS ENCANAMENTOS QUE PASSAM POR UMA PAREDE HIDRAULICA, COMO MOSTRADO NAS PLANTAS E VISTAS ACIMA, TAMBÉM PASSAM POR ESTA MESMA PAREDE VISTA A PARTIR DO COMODO VIZINHO. PORTANTO OS CUIDADOS COM UMA PAREDE POR ONDE PASSAM TUBULAÇÕES VALEM PARA AMBAS FACES.

- PONTO DRENO DE AR COND.
- PONTO DE ESGOTO
- PONTO DE ÁGUA FRIA
- PONTO DE ÁGUA QUENTE
- PONTO DE GÁS
- PONTO ASPIRADOR DE PÓ
- 0X INDICAÇÃO DA VISTA

MARGEM DE SEGURANÇA
15 CM PARA CADA LADO

NÃO FURE AS ÁREAS DE RACHURADAS


MAPA DE ÁREA DE RISCO

LOCAL:


EDIFÍCIO ROVERETO

TÍTULO:

APARTAMENTO COL 1

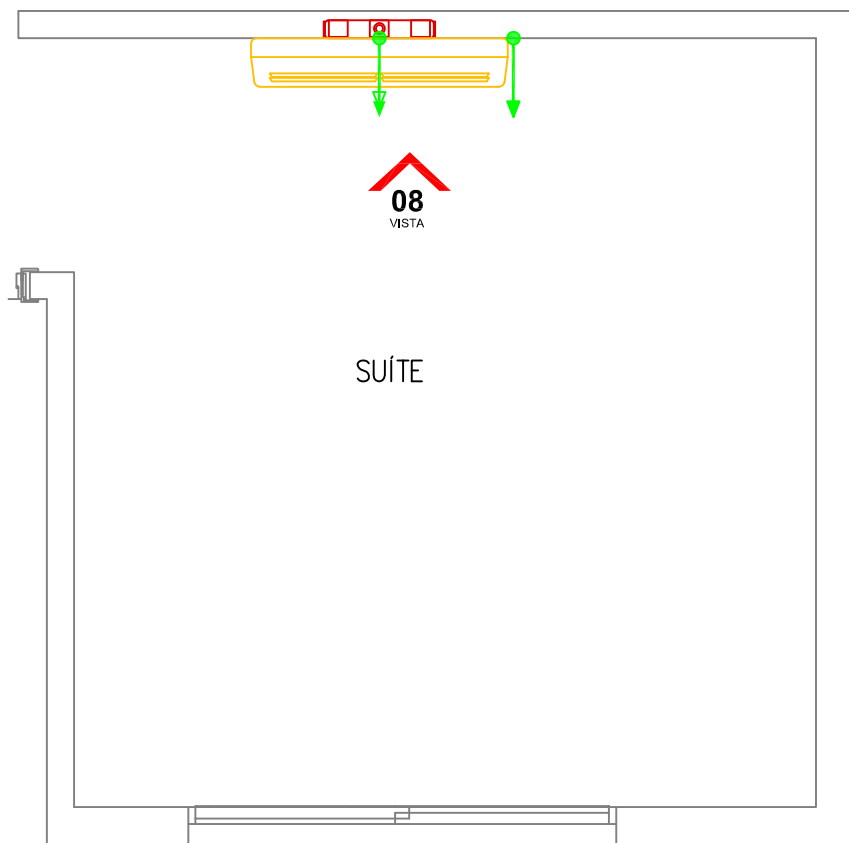

PLANTA BAIXA- SUÍTE COL 01
SEM ESCALA

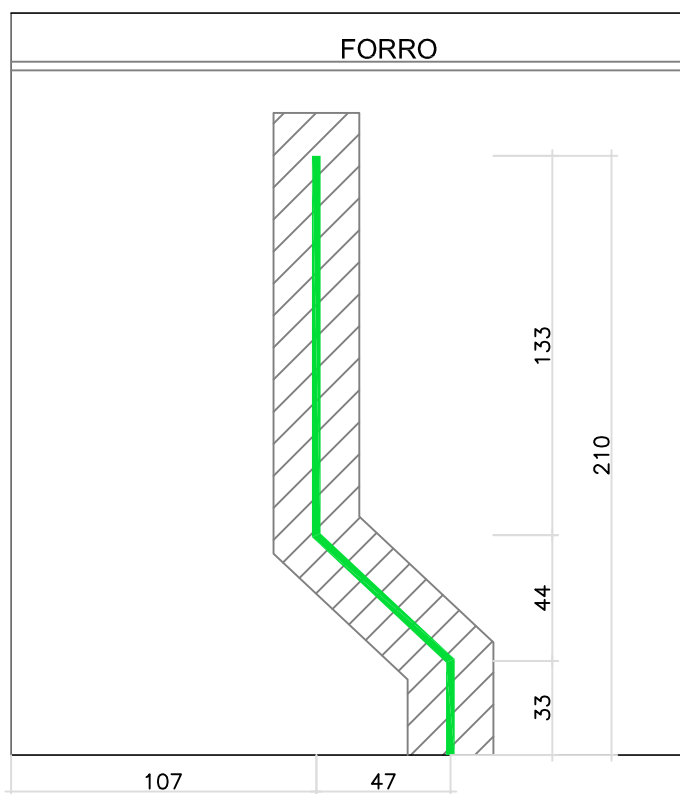

VISTA 08
Dreno de ar condicionado suite
SEM ESCALA

LEGENDA

1. COTAS EM CENTÍMETROS, EM RELAÇÃO AO PISO ACABADO;
2. EXISTEM TUBULAÇÕES QUE TAMBÉM PASSAM PELO TETO (LAJE OU SOBRE O FORRO), PORTANTO TOME CUIDADO COM AS INSTALAÇÕES DE CORTINAS E LUMINÁRIAS QUE EXIJAM FIXAÇÃO NO TETO.
3. LEMBRE-SE DE QUE OS ENCANAMENTOS QUE PASSAM POR UMA PAREDE HIDRAULICA, COMO MOSTRADO NAS PLANTAS E VISTAS ACIMA, TAMBÉM PASSAM POR ESTA MESMA PAREDE VISTA A PARTIR DO COMODO VIZINHO. PORTANTO OS CUIDADOS COM UMA PAREDE POR ONDE PASSAM TUBULAÇÕES VALEM PARA AMBAS FACES.

- PONTO DRENO DE AR COND.
- PONTO DE ESGOTO
- PONTO DE ÁGUA FRIA
- PONTO DE ÁGUA QUENTE
- PONTO DE GÁS
- PONTO ASPIRADOR DE PÓ
- 0X INDICAÇÃO DA VISTA

MARGEM DE SEGURANÇA
15 CM PARA CADA LADO

NÃO FURE AS ÁREAS DE
RACHURADAS


MAPA DE ÁREA DE RISCO

LOCAL:

EDIFÍCIO ROVERETO


TÍTULO:

APARTAMENTO COL 1

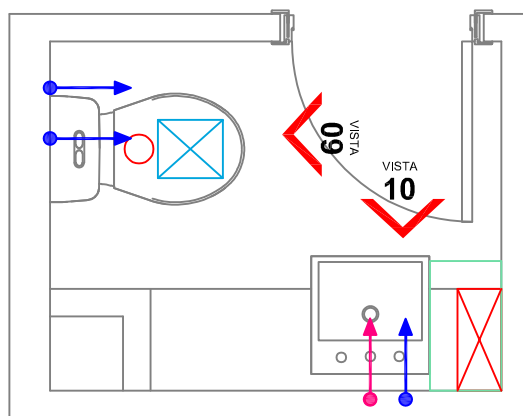

PLANTA BAIXA— LAVABO COL 01


SEM ESCALA

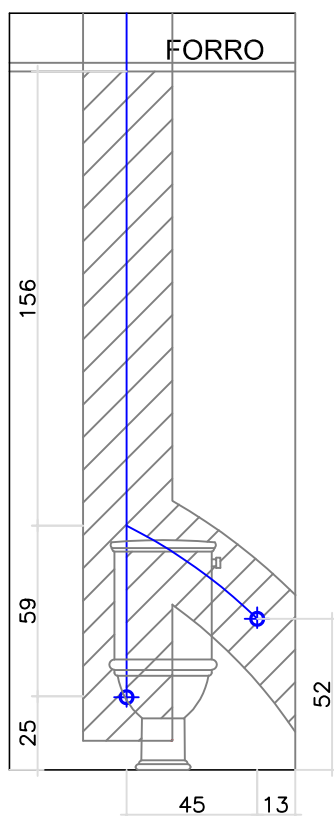

VISTA 09

Lavabo

SEM ESCALA

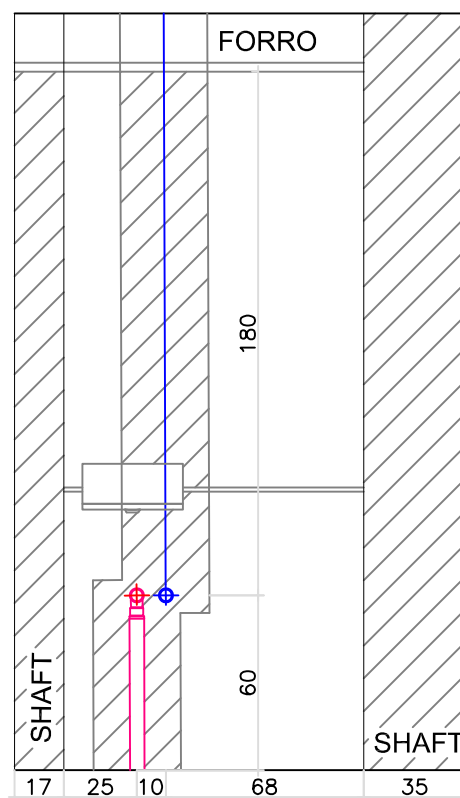

VISTA 10

Lavabo

SEM ESCALA

LEGENDA

1. COTAS EM CENTÍMETROS, EM RELAÇÃO AO PISO ACABADO;
2. EXISTEM TUBULAÇÕES QUE TAMBÉM PASSAM PELO TETO (LAJE OU SOBRE O FORRO), PORTANTO TOME CUIDADO COM AS INSTALAÇÕES DE CORTINAS E LUMINÁRIAS QUE EXIJAM FIXAÇÃO NO TETO.
3. LEMBRE-SE DE QUE OS ENCAMENOS QUE PASSAM POR UMA PAREDE HIDRAULICA, COMO MOSTRADO NAS PLANTAS E VISTAS ACIMA, TAMBÉM PASSAM POR ESTA MESMA PAREDE VISTA A PARTIR DO COMODO VIZINHO. PORTANTO OS CUIDADOS COM UMA PAREDE POR ONDE PASSAM TUBULAÇÕES VALEM PARA AMBAS FACES.

- PONTO DRENO DE AR COND.
- PONTO DE ESGOTO
- PONTO DE ÁGUA FRIA
- PONTO DE ÁGUA QUENTE
- PONTO DE GÁS
- PONTO ASPIRADOR DE PÓ
- INDICAÇÃO DA VISTA


MARGEM DE SEGURANÇA
15 CM PARA CADA LADO

NÃO FURE AS ÁREAS DE
RACHURADAS


MAPA DE ÁREA DE RISCO

LOCAL:
EDIFÍCIO ROVERETO


TÍTULO:
APARTAMENTO COL 1

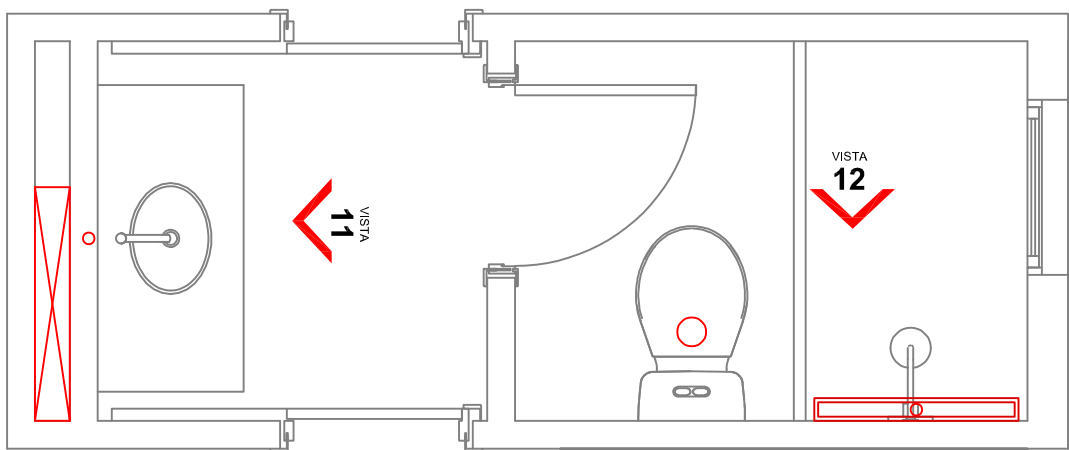

PLANTA BAIXA- BANHEIRO DAS SUÍTES
CANADENSES COL 01
SEM ESCALA

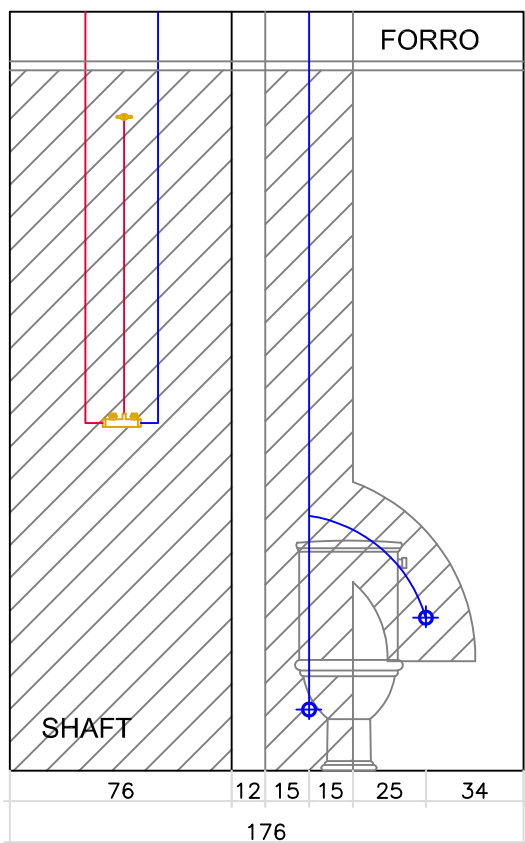

VISTA 12
Banho Suite canadense
SEM ESCALA

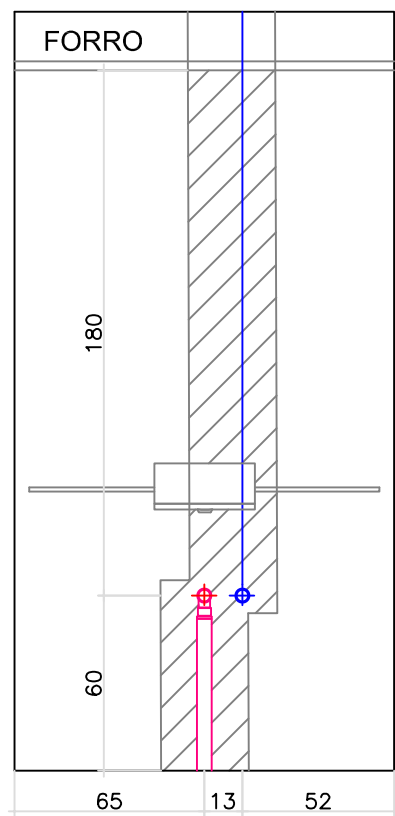

VISTA 11
Banho Suite canadense
SEM ESCALA

LEGENDA

1. COTAS EM CENTÍMETROS, EM RELAÇÃO AO PISO ACABADO;
2. EXISTEM TUBULAÇÕES QUE TAMBÉM PASSAM PELO TETO (LAJE OU SOBRE O FORRO), PORTANTO TOME CUIDADO COM AS INSTALAÇÕES DE CORTINAS E LUMINÁRIAS QUE EXIJAM FIXAÇÃO NO TETO.
3. LEMBRE-SE DE QUE OS ENCAMENAMENTOS QUE PASSAM POR UMA PAREDE HIDRAULICA, COMO MOSTRADO NAS PLANTAS E VISTAS ACIMA, TAMBÉM PASSAM POR ESTA MESMA PAREDE VISTA A PARTIR DO COMODO VIZINHO. PORTANTO OS CUIDADOS COM UMA PAREDE POR ONDE PASSAM TUBULAÇÕES VALEM PARA AMBAS FACES.

- PONTO DRENO DE AR COND.
- PONTO DE ESGOTO
- PONTO DE ÁGUA FRIA
- PONTO DE ÁGUA QUENTE
- PONTO DE GÁS
- PONTO ASPIRADOR DE PÓ
- 0X INDICAÇÃO DA VISTA

MARGEM DE SEGURANÇA
15 CM PARA CADA LADO

NÃO FURE AS ÁREAS DE
RACHURADAS


MAPA DE ÁREA DE RISCO

LOCAL:


EDIFÍCIO ROVERETO

TÍTULO:


APARTAMENTO COL 1

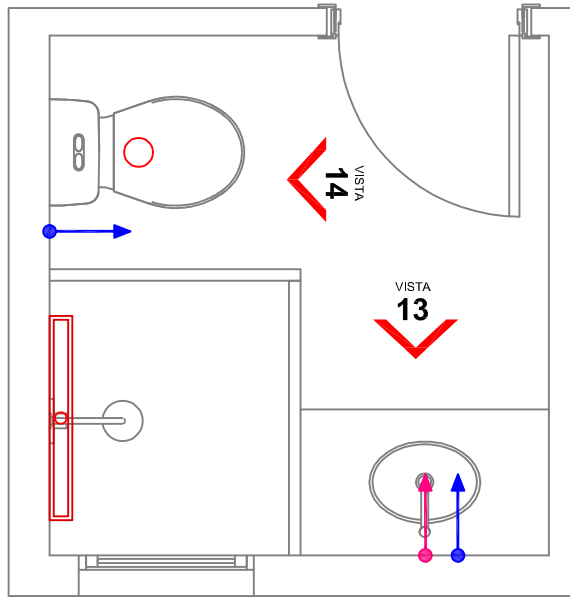

PLANTA BAIXA- BANHEIRO SUÍTE COL 01

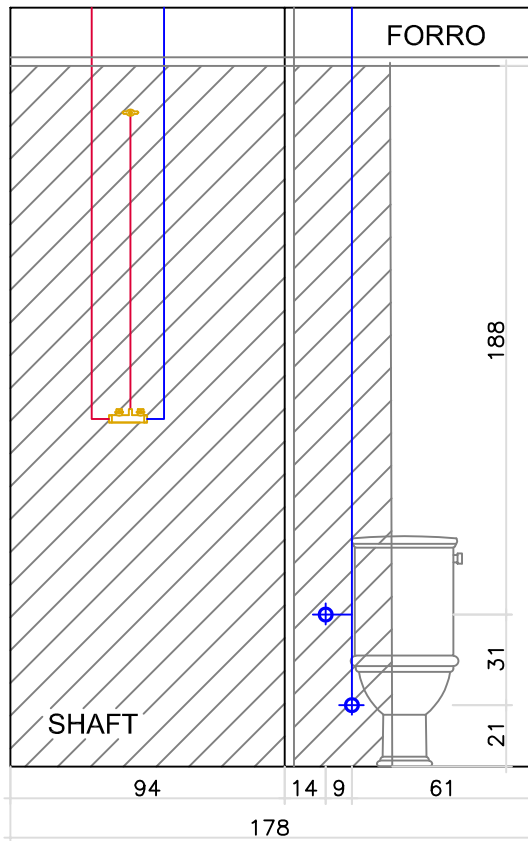

VISTA 14
Banho Suite

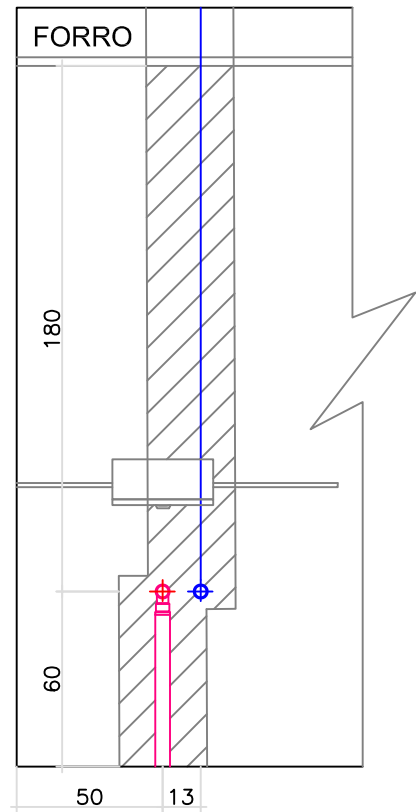

VISTA 13
Banho Suite

LEGENDA

1. COTAS EM CENTÍMETROS, EM RELAÇÃO AO PISO ACABADO;
2. EXISTEM TUBULAÇÕES QUE TAMBÉM PASSAM PELO TETO (LAJE OU SOBRE O FORRO), PORTANTO TOME CUIDADO COM AS INSTALAÇÕES DE CORTINAS E LUMNÁRIAS QUE EXIJAM FIXAÇÃO NO TETO.
3. LEMBRE-SE DE QUE OS ENCAMENENTOS QUE PASSAM POR UMA PAREDE HIDRAULICA, COMO MOSTRADO NAS PLANTAS E VISTAS ACIMA, TAMBÉM PASSAM POR ESTA MESMA PAREDE VISTA A PARTIR DO COMODO VIZINHO. PORTANTO OS CUIDADOS COM UMA PAREDE POR ONDE PASSAM TUBULAÇÕES VALEM PARA AMBAS FACES.

- PONTO DRENO DE AR COND.
 - PONTO DE ESGOTO
 - PONTO DE ÁGUA FRIA
 - PONTO DE ÁGUA QUENTE
 - PONTO DE GÁS
 - PONTO ASPIRADOR DE PÓ
- 0X INDICAÇÃO DA VISTA

MARGEM DE SEGURANÇA 15 CM PARA CADA LADO

NÃO FURE AS ÁREAS DE RACHURADAS

MAPA DE ÁREA DE RISCO

LOCAL:
EDIFÍCIO ROVERETO

TÍTULO:
APARTAMENTO COL 1