


PLANTA DE ARQUITETURA – VISTAS

APARTAMENTO COL 02

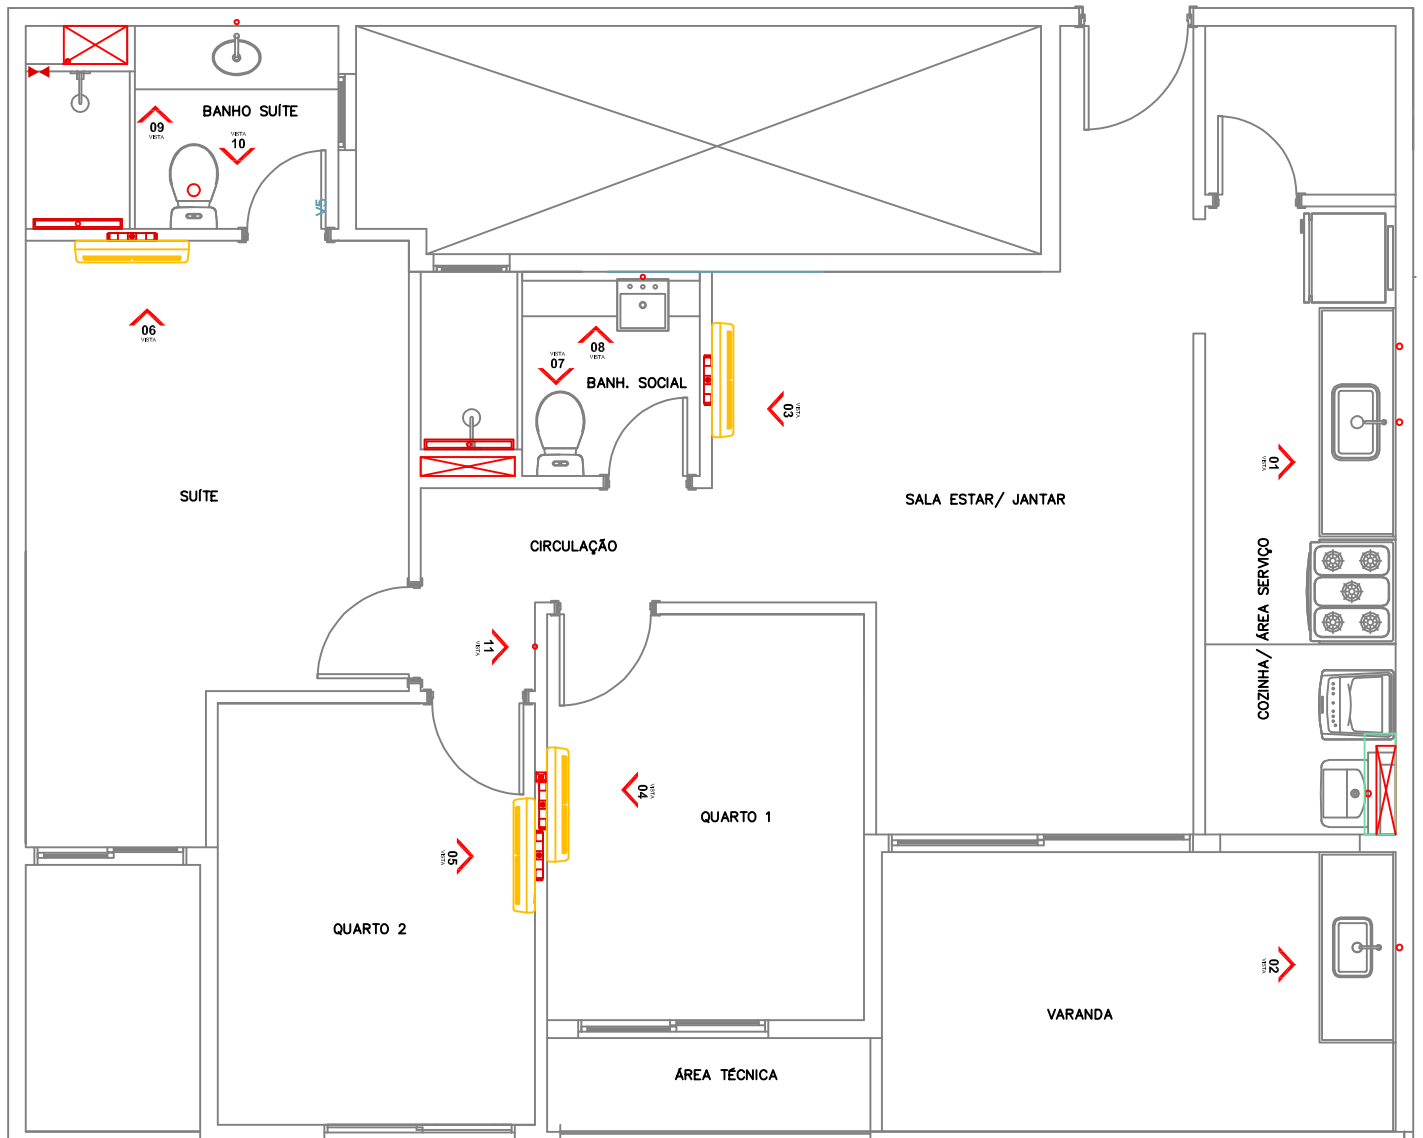

LEGENDA

1. COTAS EM CENTÍMETROS, EM RELAÇÃO AO PISO ACABADO;

2. EXISTEM TUBULAÇÕES QUE TAMBÉM PASSAM PELO TETO (LAJE OU SOBRE O FORRO), PORTANTO TOME CUIDADO COM AS INSTALAÇÕES DE CORTINAS E LUMNÁRIAS QUE EXIJAM FIXAÇÃO NO TETO.

3. LEMBRE-SE DE QUE OS ENCAMENENTOS QUE PASSAM POR UMA PAREDE HIDRAULICA, COMO MOSTRADO NAS PLANTAS E VISTAS ACIMA, TAMBÉM PASSAM POR ESTA MESMA PAREDE VISTA A PARTIR DO COMODO VIZINHO. PORTANTO OS CUIDADOS COM UMA PAREDE POR ONDE PASSAM TUBULAÇÕES VALEM PARA AMBAS FACES.

- PONTO DRENO DE AR COND.
- PONTO DE ESGOTO
- PONTO DE ÁGUA FRIA
- PONTO DE ÁGUA QUENTE
- PONTO DE GÁS
- PONTO ASPIRADOR DE PÓ
- OX INDICAÇÃO DA VISTA

MARGEM DE SEGURANÇA
15 CM PARA CADA LADO




MAPA DE ÁREA DE RISCO

LOCAL:


EDIFÍCIO ROVERETO

TÍTULO:

APARTAMENTO COL 02

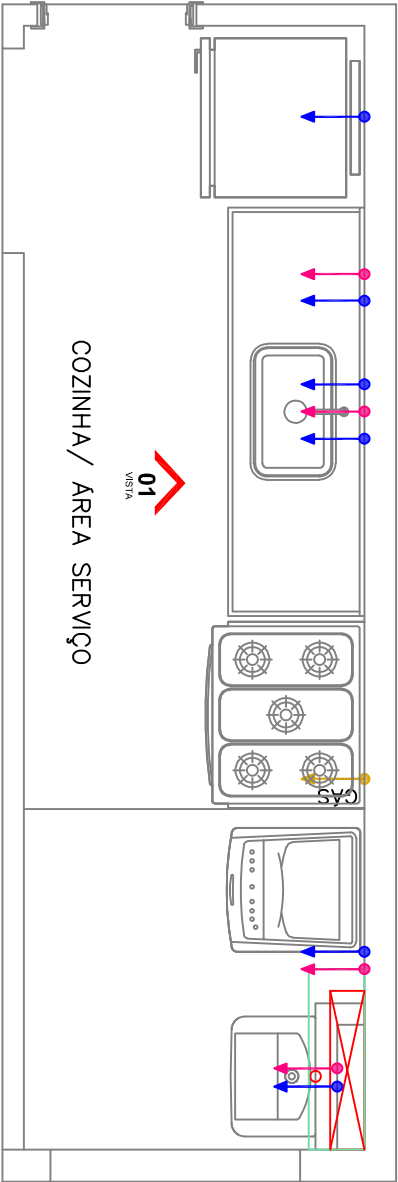

PLANTA BAIXA – COZINHA COL 02

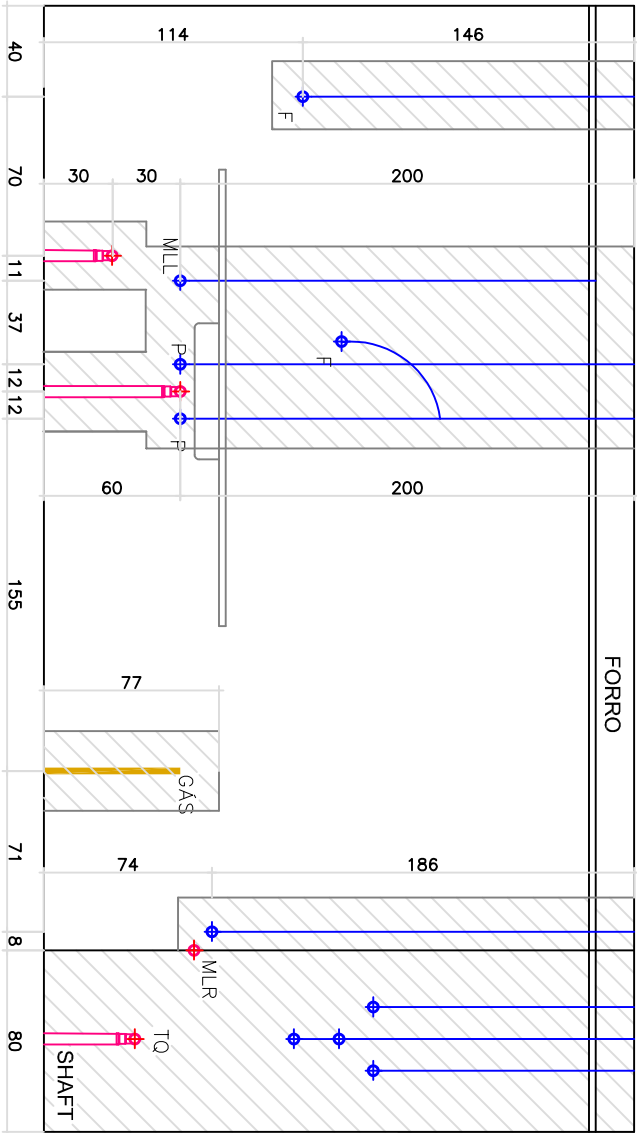

VISTA 01

Cozinha e área de serviço

LEGENDA

1. COTAS EM CENTÍMETROS, EM RELAÇÃO AO PISO ACABADO.



LOCAL:

MAPA DE ÁREA DE RISCO


EDIFÍCIO ROVERETO

TÍTULO:

APARTAMENTO COL 2

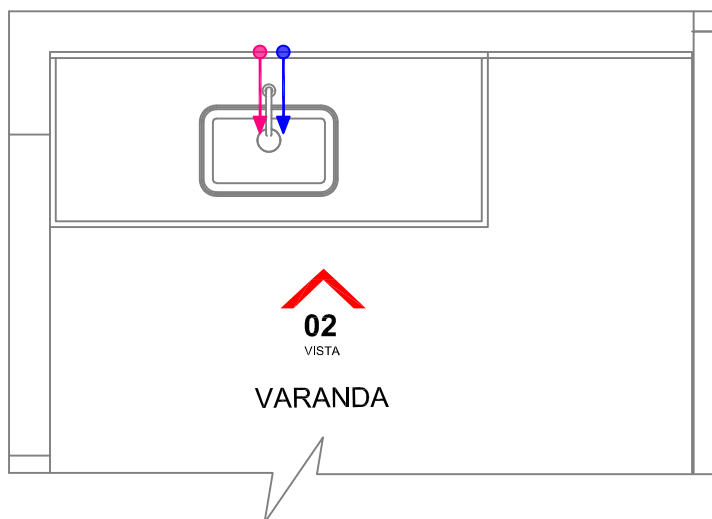

PLANTA BAIXA- VARANDA COL 02
SEM ESCALA

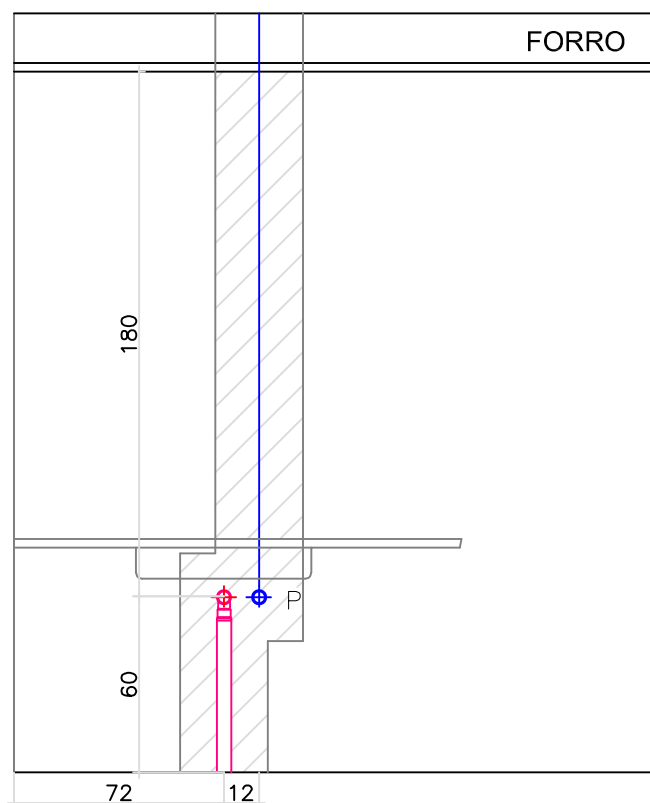

VISTA 02
Varanda
SEM ESCALA

LEGENDA

1. COTAS EM CENTÍMETROS, EM RELAÇÃO AO PISO ACABADO;

2. EXISTEM TUBULAÇÕES QUE TAMBÉM PASSAM PELO TETO (LAJE OU SOBRE O FORRO), PORTANTO TOME CUIDADO COM AS INSTALAÇÕES DE CORTINAS E LUMNÁRIAS QUE EXIJAM FIXAÇÃO NO TETO.

3. LEMBRE-SE DE QUE OS ENCANAMENTOS QUE PASSAM POR UMA PAREDE HIDRAULICA, COMO MOSTRADO NAS PLANTAS E VISTAS ACIMA, TAMBÉM PASSAM POR ESTA MESMA PAREDE VISTA A PARTIR DO COMODO VIZINHO. PORTANTO OS CUIDADOS COM UMA PAREDE POR ONDE PASSAM TUBULAÇÕES VALEM PARA AMBAS FACES.

- PONTO DRENO DE AR COND.
 - PONTO DE ESGOTO
 - PONTO DE ÁGUA FRIA
 - PONTO DE ÁGUA QUENTE
 - PONTO DE GÁS
 - PONTO ASPIRADOR DE PÓ
- 0X INDICAÇÃO DA VISTA

MARGEM DE SEGURANÇA
15 CM PARA CADA LADO

NÃO FURE AS ÁREAS DE RACHURADAS



MAPA DE ÁREA DE RISCO

LOCAL:

EDIFÍCIO ROVERETO

TÍTULO:


APARTAMENTO COL 2

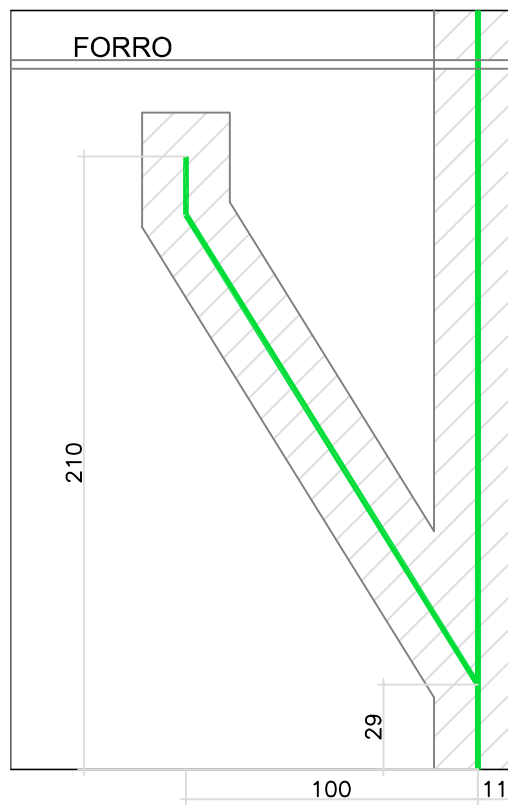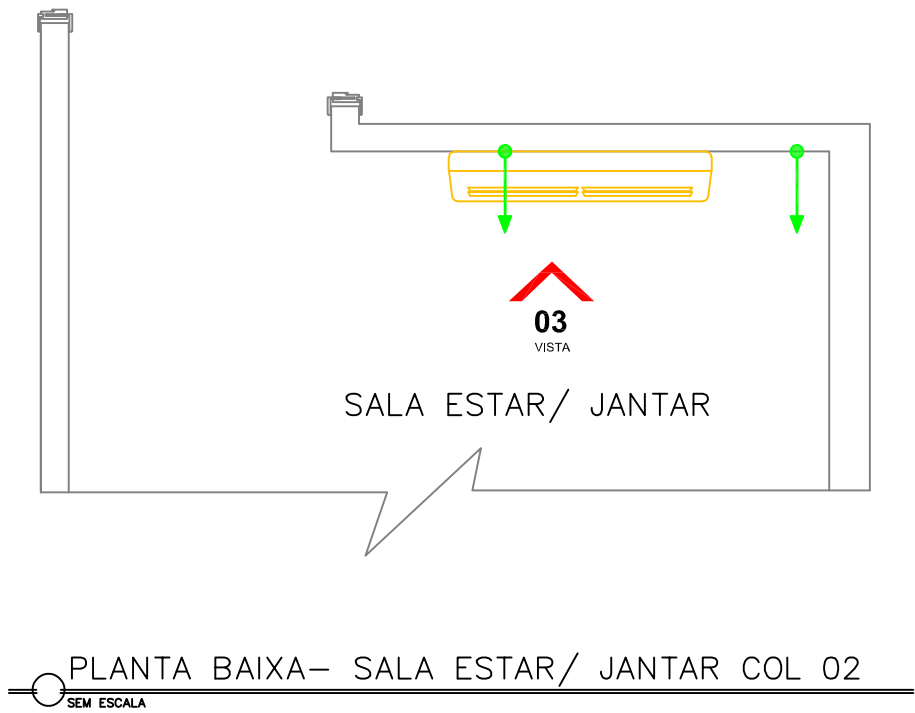

VISTA 03
Dreno de ar condicionado sala


SEM ESCALA

LEGENDA			MAPA DE ÁREA DE RISCO	
1. COTAS EM CENTÍMETROS, EM RELAÇÃO AO PISO ACABADO;	PONTO DRENO DE AR COND.	MARGEM DE SEGURANÇA 15 CM PARA CADA LADO NÃO FURE AS ÁREAS DE RACHURADAS	LOCAL: EDIFÍCIO ROVERETO	
2. EXISTEM TUBULAÇÕES QUE TAMBÉM PASSAM PELO TETO (LAJE OU SOBRE O FORRO), PORTANTO TOME CUIDADO COM AS INSTALAÇÕES DE CORTINAS E LUMNÁRIAS QUE EXIJAM FIXAÇÃO NO TETO.	PONTO DE ESGOTO			
3. LEMBRE-SE DE QUE OS ENCANAMENTOS QUE PASSAM POR UMA PAREDE HIDRAULICA, COMO MOSTRADO NAS PLANTAS E VISTAS ACIMA, TAMBÉM PASSAM POR ESTA MESMA PAREDE VISTA A PARTIR DO COMODO VIZINHO. PORTANTO OS CUIDADOS COM UMA PAREDE POR ONDE PASSAM TUBULAÇÕES VALEM PARA AMBAS FACES.	PONTO DE ÁGUA FRIA		TÍTULO: APARTAMENTO COL 2	
	PONTO DE ÁGUA QUENTE			
	PONTO DE GÁS			
	PONTO ASPIRADOR DE PÓ			
0X INDICAÇÃO DA VISTA				

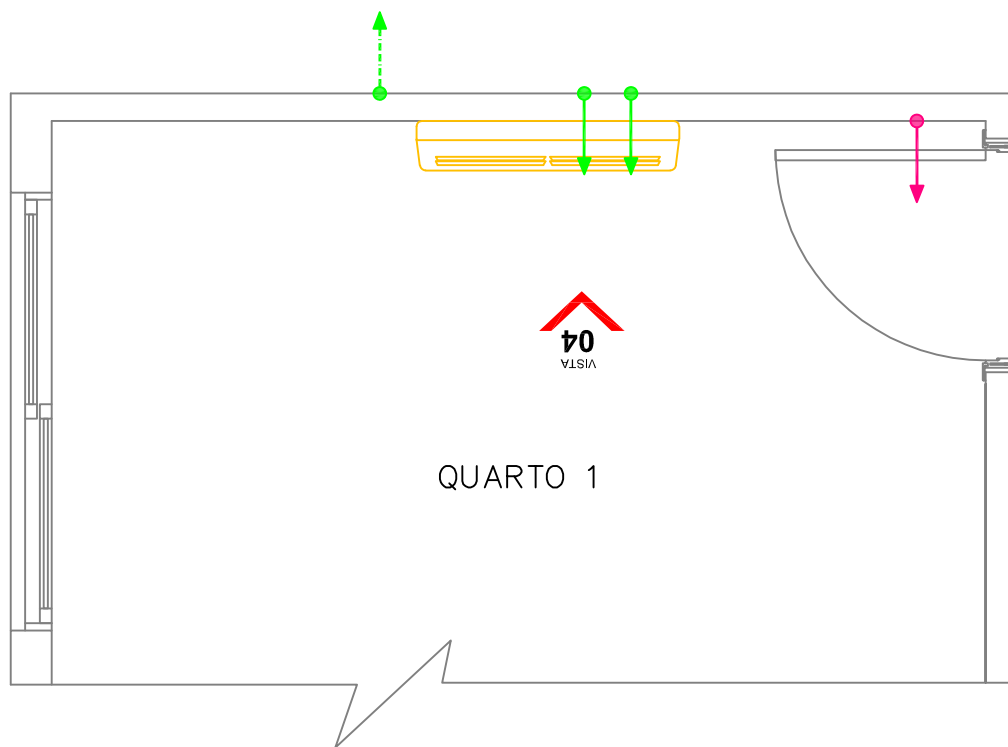

PLANTA BAIXA- QUARTO 01 COL 02

SEM ESCALA

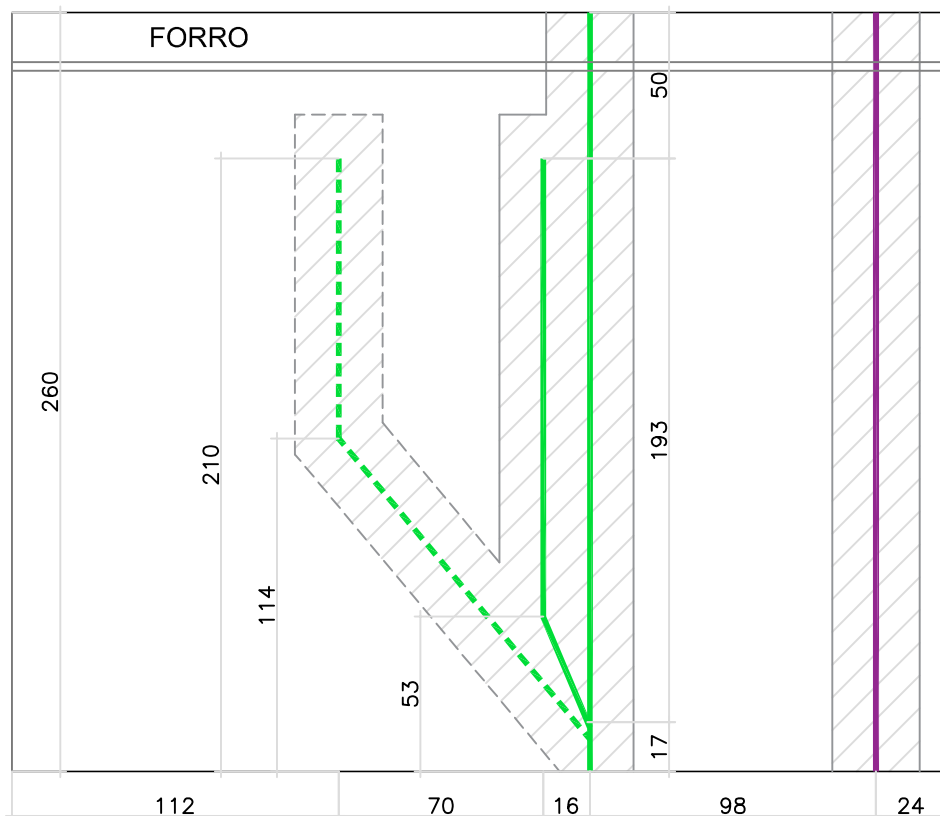


VISTA 04

Dreno de ar condicionado quarto 01


SEM ESCALA

LEGENDA			MAPA DE ÁREA DE RISCO
1. COTAS EM CENTÍMETROS, EM RELAÇÃO AO PISO ACABADO;	PONTO DRENO DE AR COND.	MARGEM DE SEGURANÇA 15 CM PARA CADA LADO	
2. EXISTEM TUBULAÇÕES QUE TAMBÉM PASSAM PELO TETO (LAJE OU SOBRE O FORRO), PORTANTO TOME CUIDADO COM AS INSTALAÇÕES DE CORTINAS E LUMNÁRIAS QUE EXIJAM FIXAÇÃO NO TETO.	PONTO DE ESGOTO	NÃO FURE AS ÁREAS DE RACHURADAS	LOCAL:
3. LEMBRE-SE DE QUE OS ENCANAMENTOS QUE PASSAM POR UMA PAREDE HIDRAULICA, COMO MOSTRADO NAS PLANTAS E VISTAS ACIMA, TAMBÉM PASSAM POR ESTA MESMA PAREDE VISTA A PARTIR DO COMODO VIZINHO. PORTANTO OS CUIDADOS COM UMA PAREDE POR ONDE PASSAM TUBULAÇÕES VALEM PARA AMBAS FACES.	PONTO DE ÁGUA FRIA		EDIFÍCIO ROVERETO
	PONTO DE ÁGUA QUENTE		TÍTULO:
	PONTO DE GÁS		APARTAMENTO COL 2
	PONTO ASPIRADOR DE PÓ		
	04X INDICAÇÃO DA VISTA		

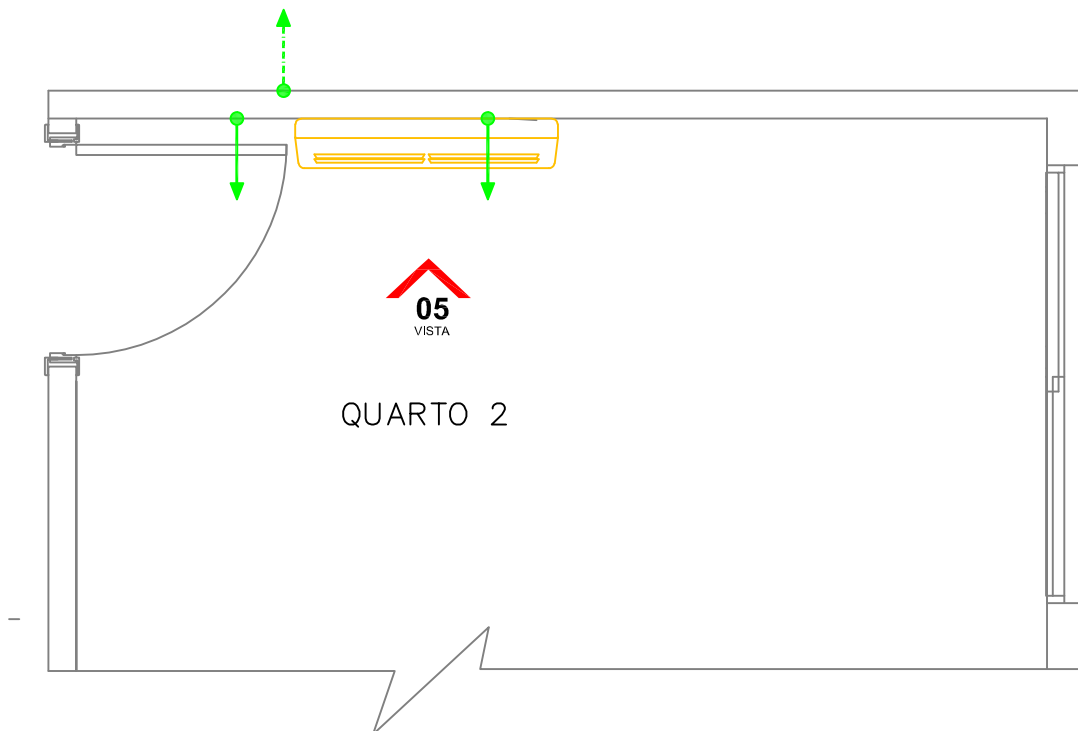

PLANTA BAIXA- QUARTO 02 COL 02

SEM ESCALA

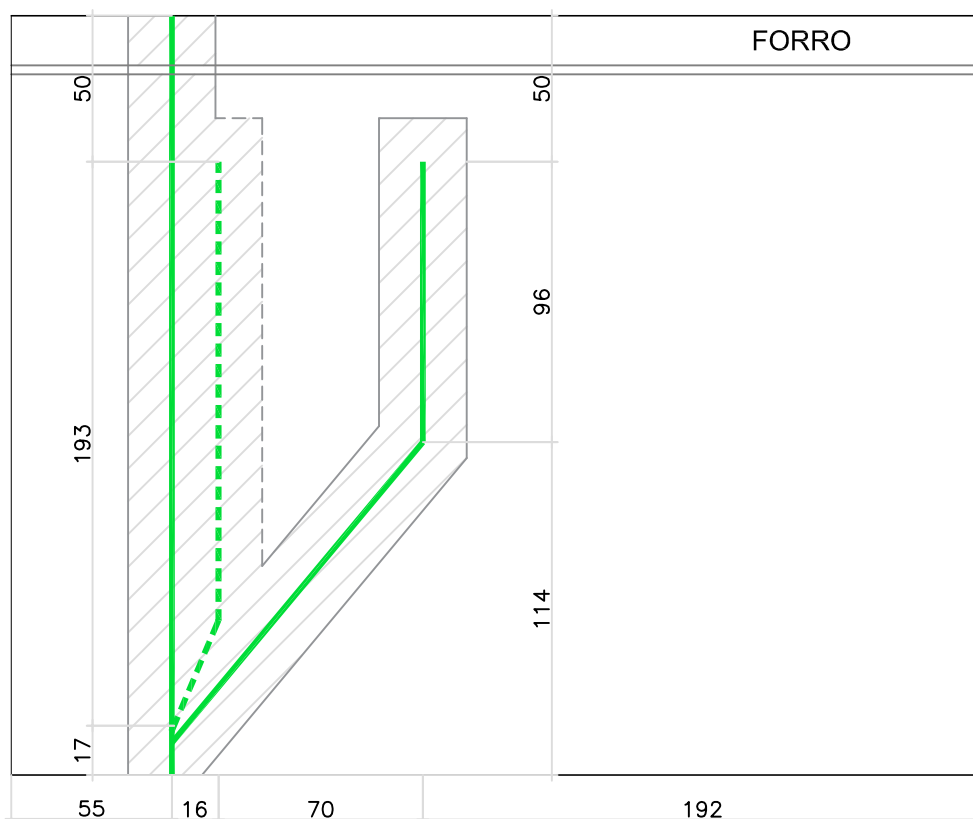


VISTA 05

Dreno de ar condicionado quarto 02


SEM ESCALA

LEGENDA			MAPA DE ÁREA DE RISCO
1. COTAS EM CENTÍMETROS, EM RELAÇÃO AO PISO ACABADO;	PONTO DRENO DE AR COND.	MARGEM DE SEGURANÇA 15 CM PARA CADA LADO	
2. EXISTEM TUBULAÇÕES QUE TAMBÉM PASSAM PELO TETO (LAJE OU SOBRE O FORRO), PORTANTO TOME CUIDADO COM AS INSTALAÇÕES DE CORTINAS E LUMNÁRIAS QUE EXIJAM FIXAÇÃO NO TETO.	PONTO DE ESGOTO	NÃO FURE AS ÁREAS DE RACHURADAS	LOCAL:
3. LEMBRE-SE DE QUE OS ENCANAMENTOS QUE PASSAM POR UMA PAREDE HIDRAULICA, COMO MOSTRADO NAS PLANTAS E VISTAS ACIMA, TAMBÉM PASSAM POR ESTA MESMA PAREDE VISTA A PARTIR DO COMODO VIZINHO. PORTANTO OS CUIDADOS COM UMA PAREDE POR ONDE PASSAM TUBULAÇÕES VALEM PARA AMBAS FACES.	PONTO DE ÁGUA FRIA		EDIFÍCIO ROVERETO
	PONTO DE ÁGUA QUENTE		TÍTULO:
	PONTO DE GÁS		APARTAMENTO COL 2
	PONTO ASPIRADOR DE PÓ		
	0X INDICAÇÃO DA VISTA		

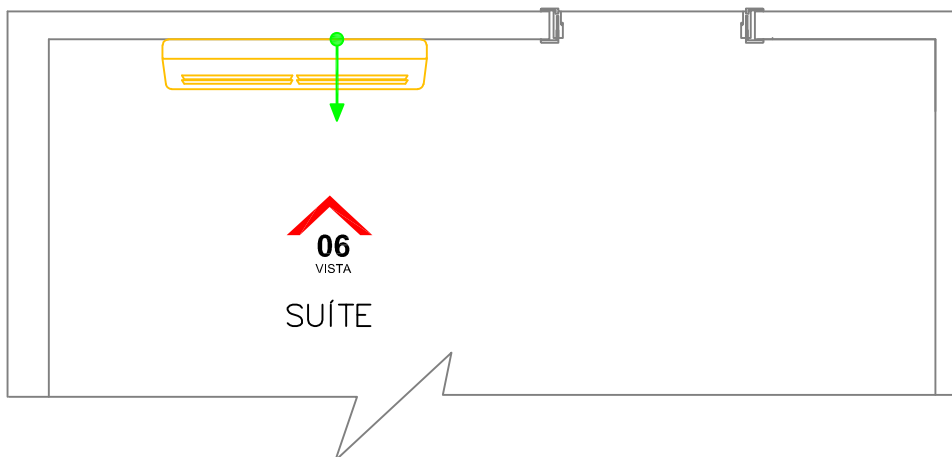

PLANTA BAIXA- SUÍTE COL 02

SEM ESCALA

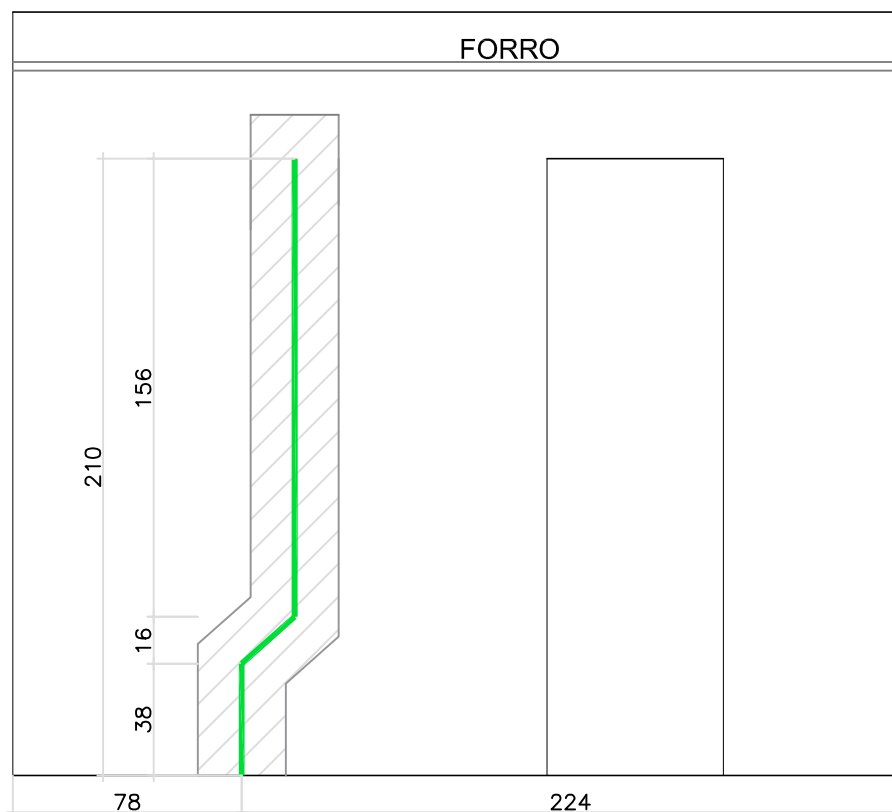

VISTA 06

Dreno de ar condicionado suíte

SEM ESCALA

LEGENDA

1. COTAS EM CENTÍMETROS, EM RELAÇÃO AO PISO ACABADO;

2. EXISTEM TUBULAÇÕES QUE TAMBÉM PASSAM PELO TETO (LAJE OU SOBRE O FORRO), PORTANTO TOME CUIDADO COM AS INSTALAÇÕES DE CORTINAS E LUMNÁRIAS QUE EXIJAM FIXAÇÃO NO TETO.

3. LEMBRE-SE DE QUE OS ENCAMENOS QUE PASSAM POR UMA PAREDE HIDRAULICA, COMO MOSTRADO NAS PLANTAS E VISTAS ACIMA, TAMBÉM PASSAM POR ESTA MESMA PAREDE VISTA A PARTIR DO COMODO VIZINHO. PORTANTO OS CUIDADOS COM UMA PAREDE POR ONDE PASSAM TUBULAÇÕES VALEM PARA AMBAS FACES.

- PONTO DRENO DE AR COND.
- PONTO DE ESGOTO
- PONTO DE ÁGUA FRIA
- PONTO DE ÁGUA QUENTE
- PONTO DE GÁS
- PONTO ASPIRADOR DE PÓ
- INDICAÇÃO DA VISTA

MARGEM DE SEGURANÇA
15 CM PARA CADA LADO

NÃO FURE AS ÁREAS DE
RACHURADAS


MAPA DE ÁREA DE RISCO

LOCAL:

EDIFÍCIO ROVERETO


TÍTULO:

APARTAMENTO COL 2

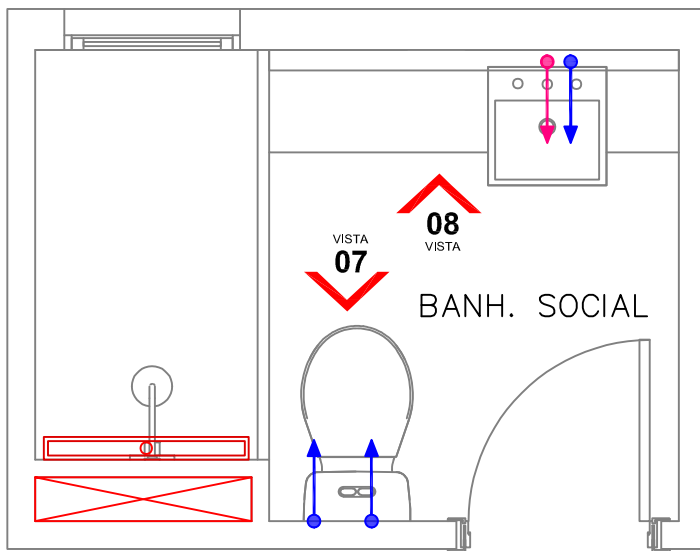

PLANTA BAIXA— BANHO SOCIAL COL 02


SEM ESCALA

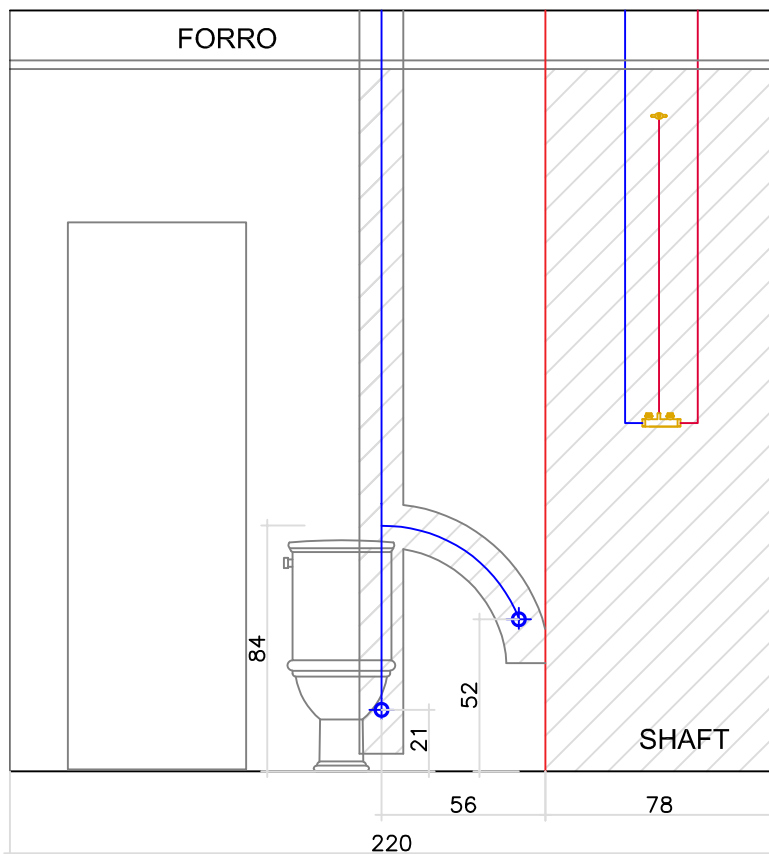

VISTA 07

BANH. social

SEM ESCALA

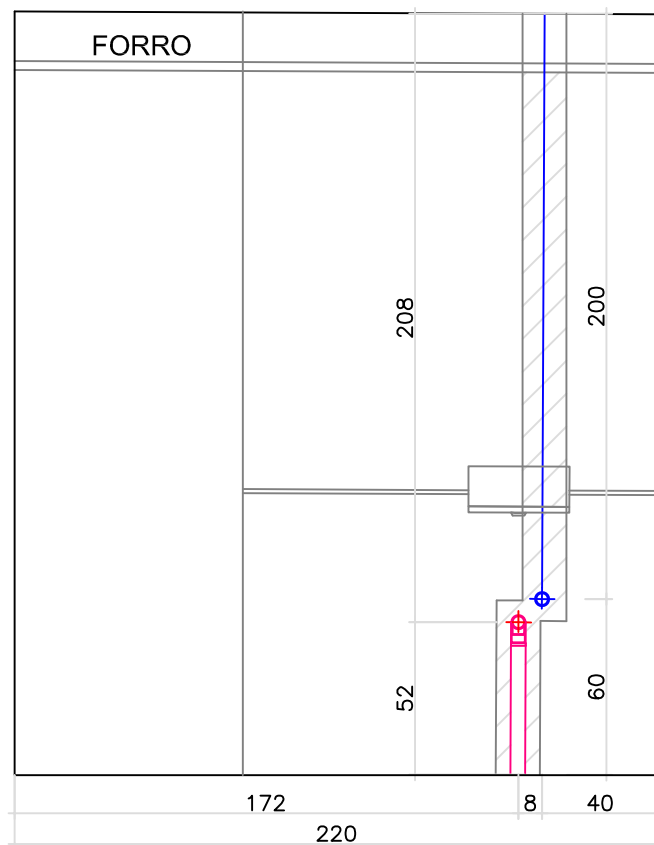

VISTA 08

BANH. social

SEM ESCALA

LEGENDA

1. COTAS EM CENTÍMETROS, EM RELAÇÃO AO PISO ACABADO;
2. EXISTEM TUBULAÇÕES QUE TAMBÉM PASSAM PELO TETO (LAJE OU SOBRE O FORRO), PORTANTO TOME CUIDADO COM AS INSTALAÇÕES DE CORTINAS E LUMNÁRIAS QUE EXIJAM FIXAÇÃO NO TETO.
3. LEMBRE-SE DE QUE OS ENCAMENENTOS QUE PASSAM POR UMA PAREDE HIDRAULICA, COMO MOSTRADO NAS PLANTAS E VISTAS ACIMA, TAMBÉM PASSAM POR ESTA MESMA PAREDE VISTA A PARTIR DO COMODO VIZINHO. PORTANTO OS CUIDADOS COM UMA PAREDE POR ONDE PASSAM TUBULAÇÕES VALEM PARA AMBAS FACES.

- PONTO DRENO DE AR COND.
- PONTO DE ESGOTO
- PONTO DE ÁGUA FRIA
- PONTO DE ÁGUA QUENTE
- PONTO DE GÁS
- PONTO ASPIRADOR DE PÓ
- 0X INDICAÇÃO DA VISTA

MARGEM DE SEGURANÇA 15 CM PARA CADA LADO

NÃO FURE AS ÁREAS DE RACHURADAS


MAPA DE ÁREA DE RISCO

LOCAL:



EDIFÍCIO ROVERETO

TÍTULO:

APARTAMENTO COL 2

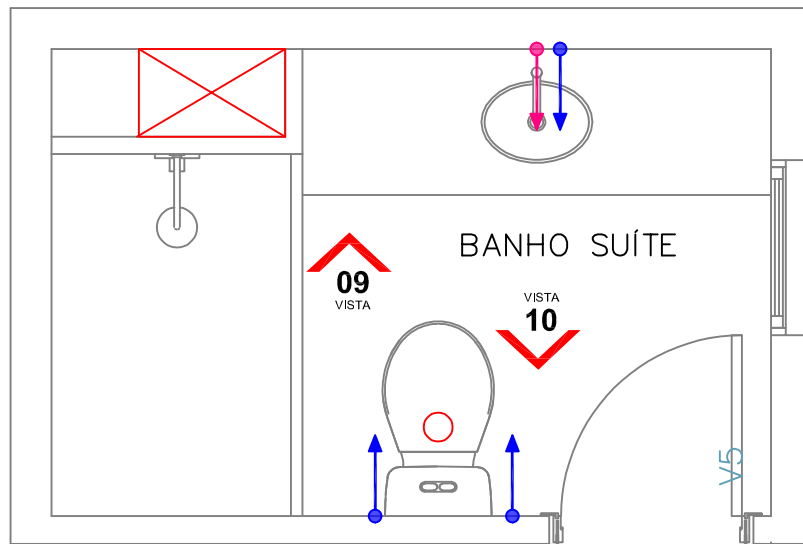

PLANTA BAIXA- BANHO SUÍTE COL 02

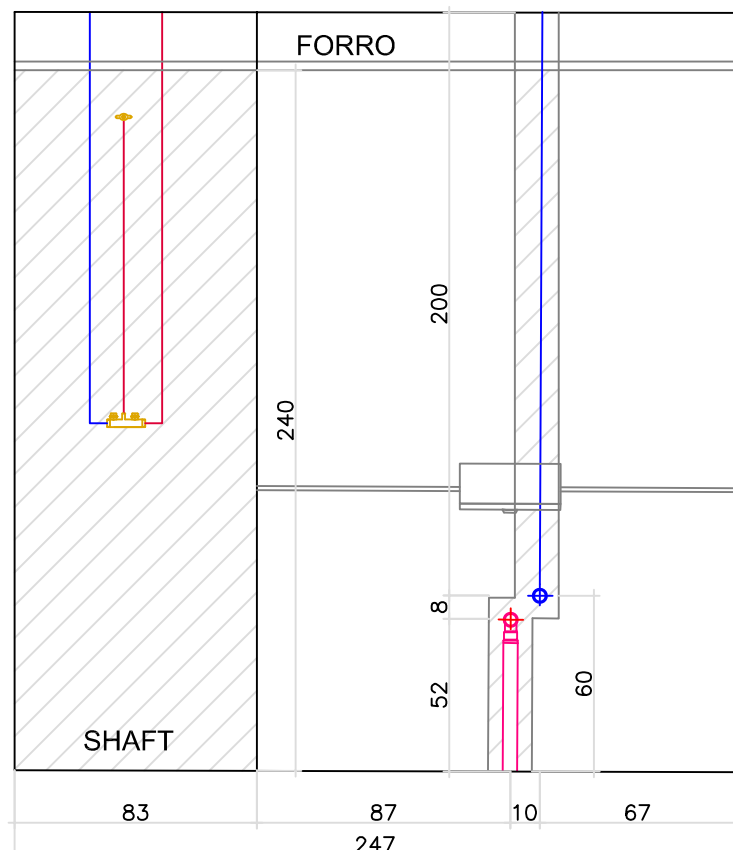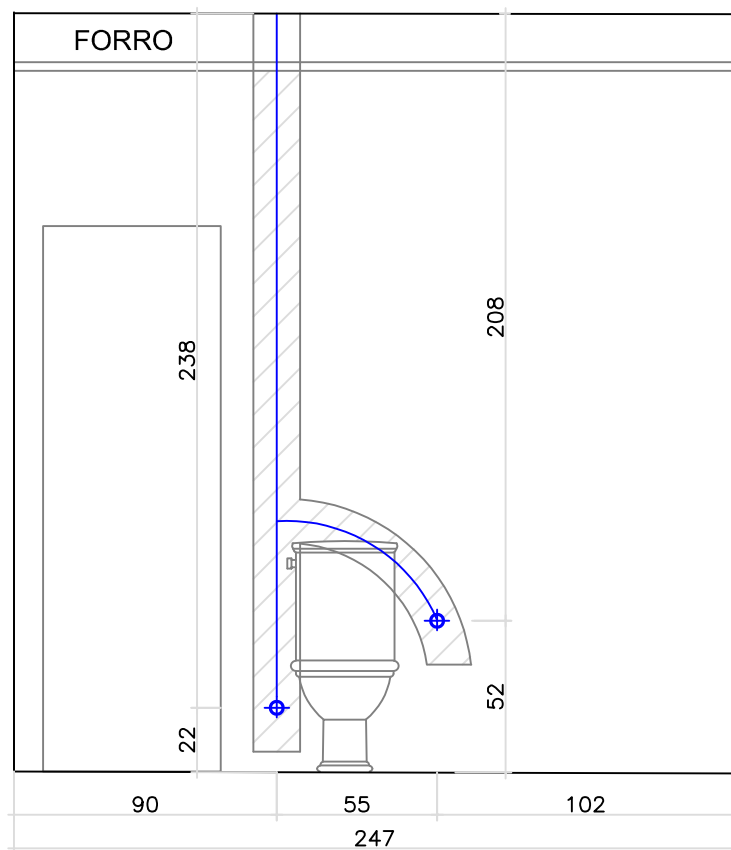

VISTA 10
BANHO Suíte

VISTA 09
BANHO Suíte

LEGENDA

1. COTAS EM CENTÍMETROS, EM RELAÇÃO AO PISO ACABADO;
2. EXISTEM TUBULAÇÕES QUE TAMBÉM PASSAM PELO TETO (LAJE OU SOBRE O FORRO), PORTANTO TOME CUIDADO COM AS INSTALAÇÕES DE CORTINAS E LUMNÁRIAS QUE EXIJAM FIXAÇÃO NO TETO.
3. LEMBRE-SE DE QUE OS ENCANAMENTOS QUE PASSAM POR UMA PAREDE HIDRAULICA, COMO MOSTRADO NAS PLANTAS E VISTAS ACIMA, TAMBÉM PASSAM POR ESTA MESMA PAREDE VISTA A PARTIR DO COMODO VIZINHO. PORTANTO OS CUIDADOS COM UMA PAREDE POR ONDE PASSAM TUBULAÇÕES VALEM PARA AMBAS FACES.

- PONTO DRENO DE AR COND.
- PONTO DE ESGOTO
- PONTO DE ÁGUA FRIA
- PONTO DE ÁGUA QUENTE
- PONTO DE GÁS
- PONTO ASPIRADOR DE PÓ
- 0X INDICAÇÃO DA VISTA


MARGEM DE SEGURANÇA 15 CM PARA CADA LADO

NÃO FURE AS ÁREAS DE RACHURADAS

MAPA DE ÁREA DE RISCO


LOCAL:
EDIFÍCIO ROVERETO

TÍTULO:
APARTAMENTO COL 2

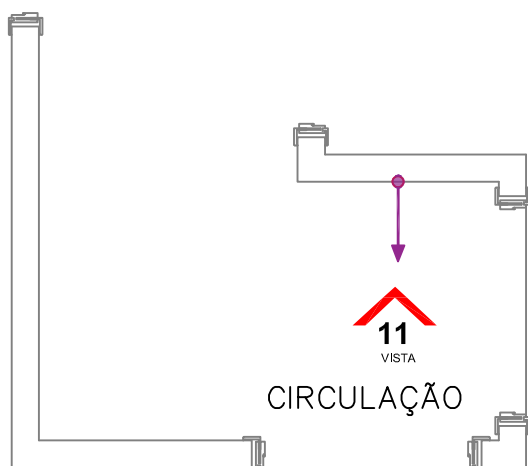

PLANTA BAIXA- CIRCULAÇÃO COL 02

SEM ESCALA

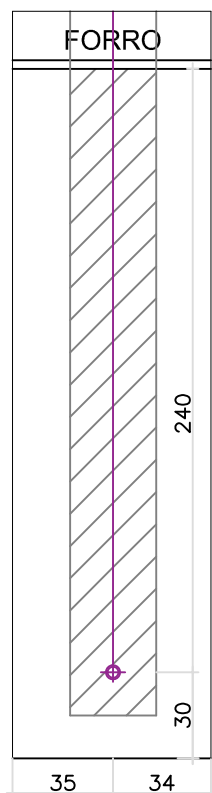

VISTA 04

Ponto Aspirador corredor

SEM ESCALA

LEGENDA

. COTAS EM CENTÍMETROS, EM RELAÇÃO AO PISO ACABADO;

. EXISTEM TUBULAÇÕES QUE TAMBÉM PASSAM PELO TETO (LAJE OU OBRE O FORRO), PORTANTO TOME CUIDADO COM AS INSTALAÇÕES E CORTINAS E LUMINÁRIAS QUE EXIJAM FIXAÇÃO NO TETO.

. LEMBRE-SE DE QUE OS ENCANAMENTOS QUE PASSAM POR UMA AREDE HIDRAULICA, COMO MOSTRADO NAS PLANTAS E VISTAS .CIMA, TAMBÉM PASSAM POR ESTA MESMA PAREDE VISTA A PARTIR O COMODO VIZINHO. PORTANTO OS CUIDADOS COM UMA PAREDE OR ONDE PASSAM TUBULAÇÕES VALEM PARA AMBAS FACES.

- PONTO DRENO DE AR COND.
- PONTO DE ESGOTO
- PONTO DE ÁGUA FRIA
- PONTO DE ÁGUA QUENTE
- PONTO DE GÁS
- PONTO ASPIRADOR DE PÓ

0X INDICAÇÃO DA VISTA

MARGEM DE SEGURANÇA 15 CM PARA CADA LADO



NÃO FURE AS ÁREAS DE RACHURADAS

MAPA DE ÁREA DE RISCO

LOCAL:

EDIFÍCIO ROVERETO

TÍTULO:

APARTAMENTO COL 2