



PLANTA DE ARQUITETURA – VISTAS
APARTAMENTO COL 03

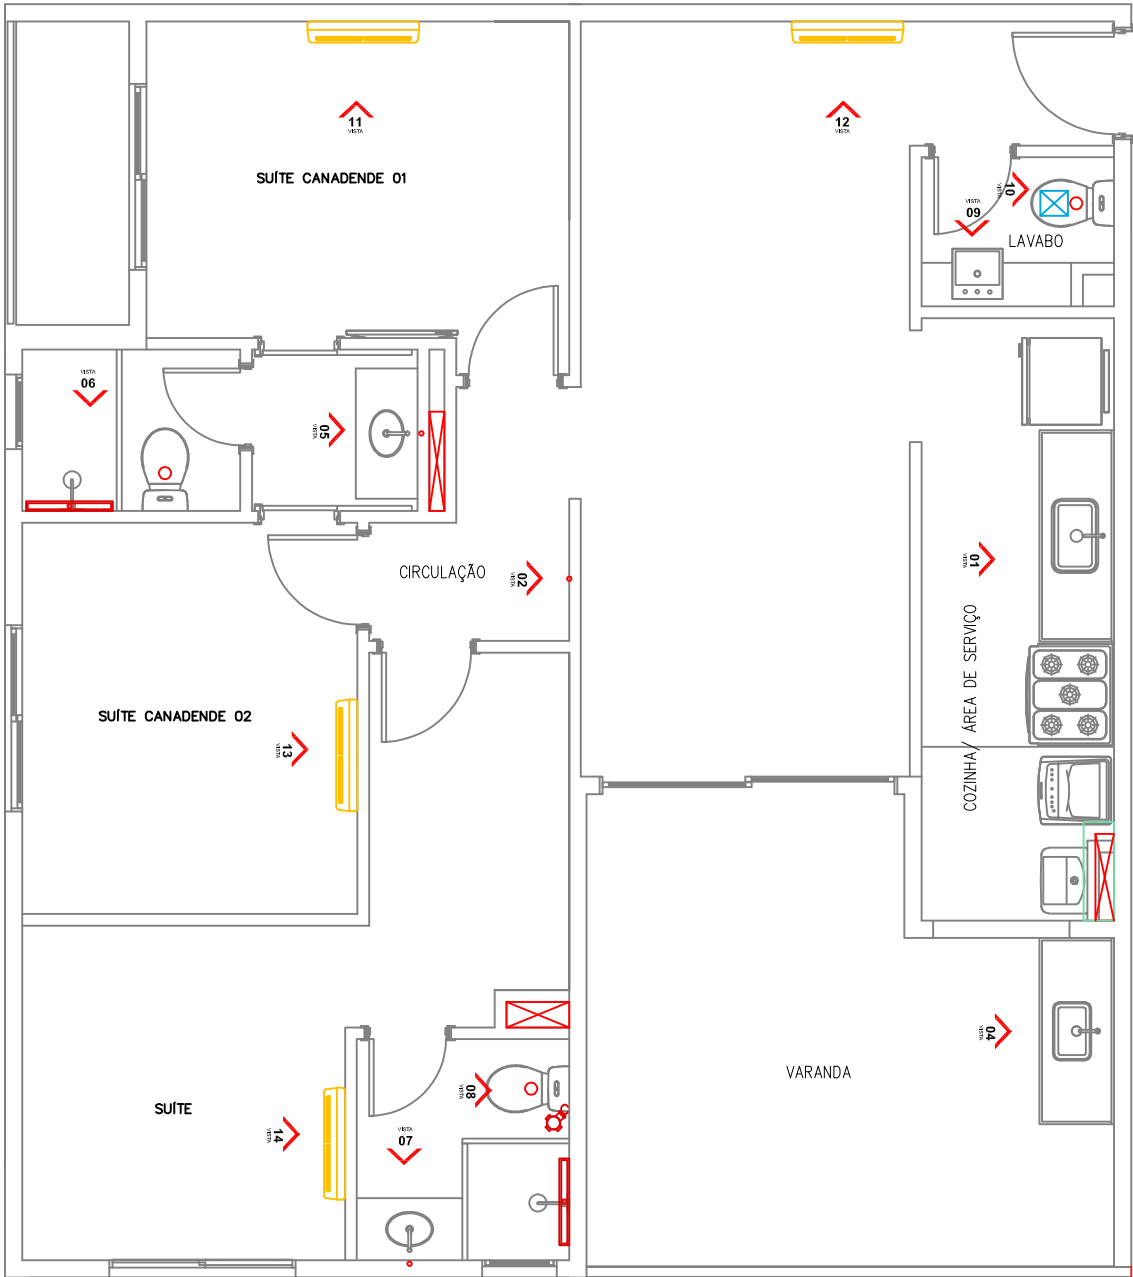


LEGENDA			MAPA DE ÁREA DE RISCO
1. COTAS EM CENTÍMETROS, EM RELAÇÃO AO PISO ACABADO;	PONTO DRENO DE AR COND.	MARGEM DE SEGURANÇA 15 CM PARA CADA LADO	
2. EXISTEM TUBULAÇÕES QUE TAMBÉM PASSAM PELO TETO (LAJE OU SOBRE O FORRO), PORTANTO TOME CUIDADO COM AS INSTALAÇÕES DE CORTINAS E LUMNÁRIAS QUE EXIJAM FIXAÇÃO NO TETO.	PONTO DE ESGOTO	NÃO FURE AS ÁREAS DE RACHURADAS	LOCAL: EDIFÍCIO ROVERETO
3. LEMBRE-SE DE QUE OS ENCANAMENTOS QUE PASSAM POR UMA PAREDE HIDRAULICA, COMO MOSTRADO NAS PLANTAS E VISTAS ACIMA, TAMBÉM PASSAM POR ESTA MESMA PAREDE VISTA A PARTIR DO COMODO VIZINHO. PORTANTO OS CUIDADOS COM UMA PAREDE POR ONDE PASSAM TUBULAÇÕES VALEM PARA AMBAS FACES.	PONTO DE ÁGUA FRIA		TÍTULO: APARTAMENTO COL 03
	PONTO DE ÁGUA QUENTE		
	PONTO DE GÁS		
	PONTO ASPIRADOR DE PÓ		
	0X INDICAÇÃO DA VISTA		

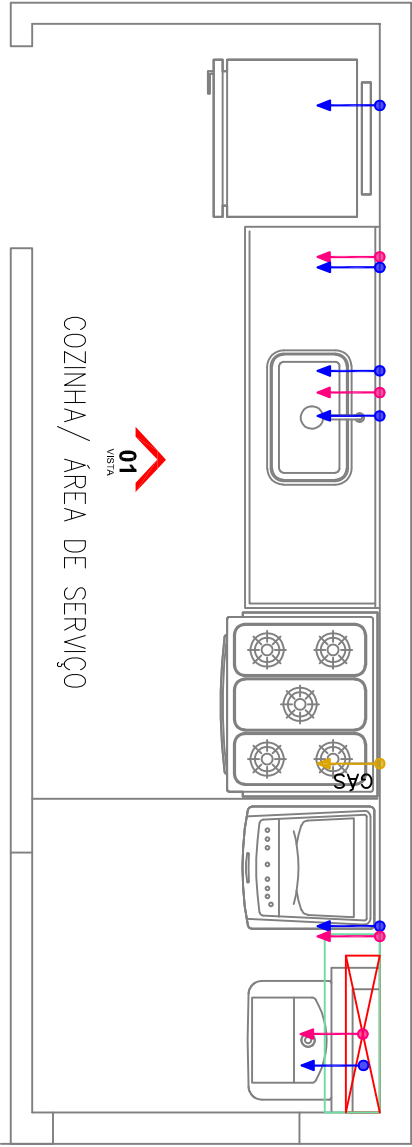

01
VISTA

COZINHA/ ÁREA DE SERVIÇO

PLANTA BAIXA – COZINHA COL. 03

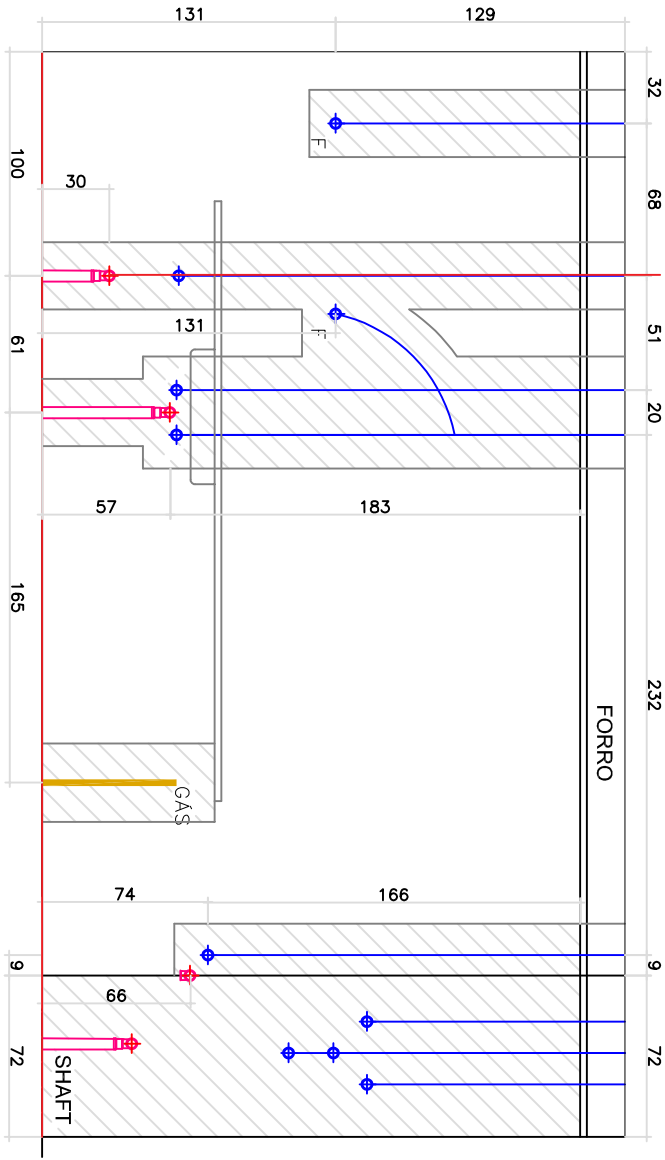

VISTA 01
Cozinha e área de serviço

LEGENDA

1. COTAS EM CENTÍMETROS, EM RELAÇÃO AO PISO ACABADO;



0X INDICAÇÃO DA VISTA



LOCAL:
EDIFÍCIO ROVERETO

TÍTULO:
APARTAMENTO COL. 03

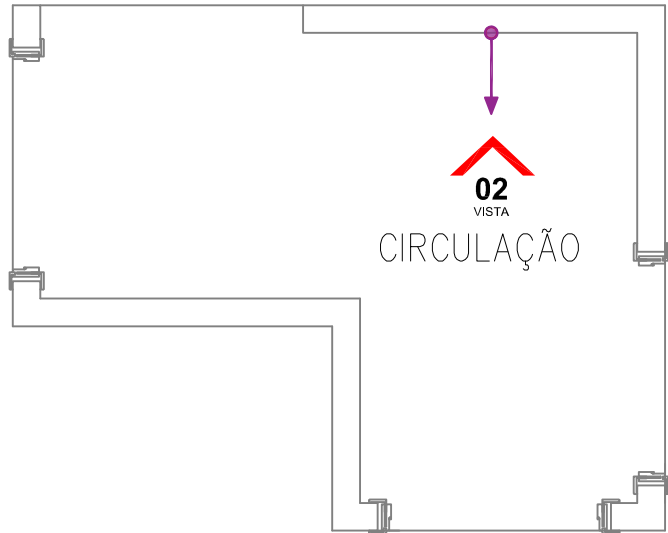

PLANTA BAIXA— CIRCULAÇÃO COL 03

SEM ESCALA

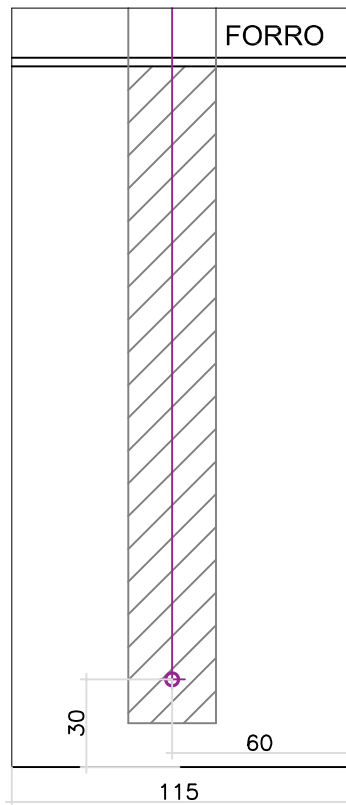

VISTA 02

Ponto Aspirador corredor

SEM ESCALA

LEGENDA

1. COTAS EM CENTÍMETROS, EM RELAÇÃO AO PISO ACABADO;
2. EXISTEM TUBULAÇÕES QUE TAMBÉM PASSAM PELO TETO (LAJE OU SOBRE O FORRO), PORTANTO TOME CUIDADO COM AS INSTALAÇÕES DE CORTINAS E LUMNÁRIAS QUE EXIJAM FIXAÇÃO NO TETO.
3. LEMBRE-SE DE QUE OS ENCANAMENTOS QUE PASSAM POR UMA PAREDE HIDRAULICA, COMO MOSTRADO NAS PLANTAS E VISTAS ACIMA, TAMBÉM PASSAM POR ESTA MESMA PAREDE VISTA A PARTIR DO COMODO VIZINHO. PORTANTO OS CUIDADOS COM UMA PAREDE POR ONDE PASSAM TUBULAÇÕES VALEM PARA AMBAS FACES.

- PONTO DRENO DE AR COND.
 - PONTO DE ESGOTO
 - PONTO DE ÁGUA FRIA
 - PONTO DE ÁGUA QUENTE
 - PONTO DE GÁS
 - PONTO ASPIRADOR DE PÓ
- 0X INDICAÇÃO DA VISTA


MARGEM DE SEGURANÇA
15 CM PARA CADA LADO

NÃO FURE AS ÁREAS DE
RACHURADAS

MAPA DE ÁREA DE RISCO


LOCAL:
EDIFÍCIO ROVERETO

TÍTULO:
APARTAMENTO COL 03

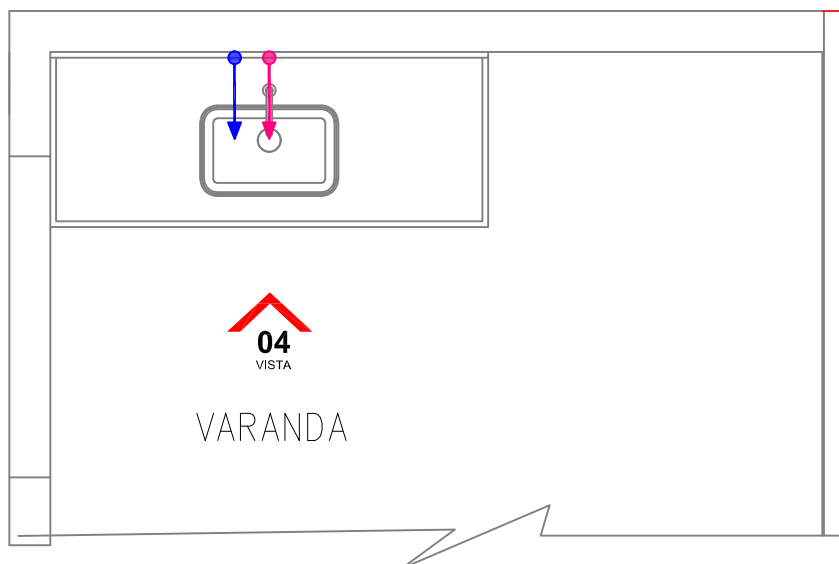

PLANTA BAIXA- VARANDA COL 03

SEM ESCALA

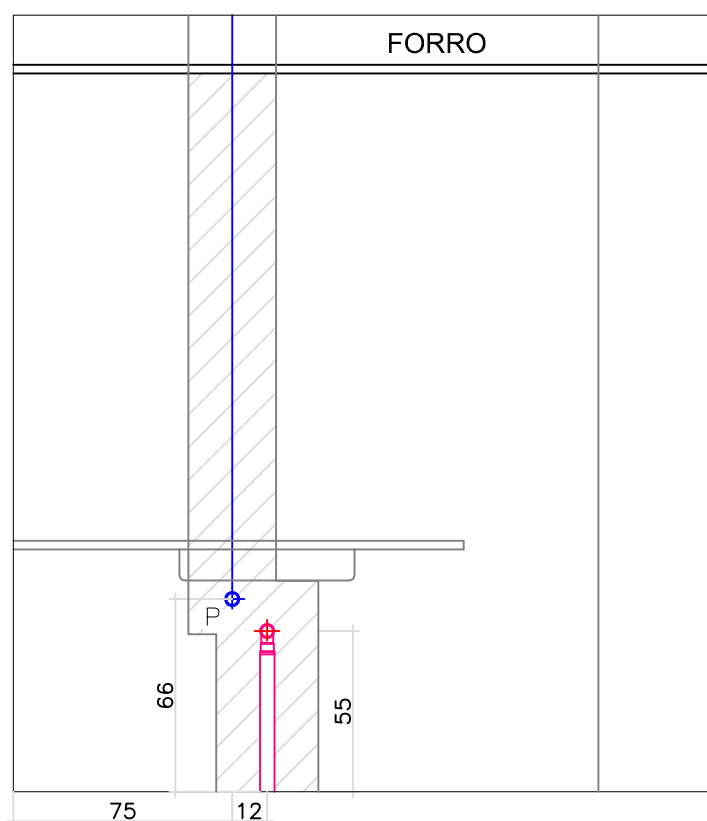

VISTA 04

Varanda

SEM ESCALA

LEGENDA

1. COTAS EM CENTÍMETROS, EM RELAÇÃO AO PISO ACABADO;


2. EXISTEM TUBULAÇÕES QUE TAMBÉM PASSAM PELO TETO (LAJE OU SOBRE O FORRO), PORTANTO TOME CUIDADO COM AS INSTALAÇÕES DE CORTINAS E LUMNÁRIAS QUE EXIJAM FIXAÇÃO NO TETO.

3. LEMBRE-SE DE QUE OS ENCANAMENTOS QUE PASSAM POR UMA PAREDE HIDRAULICA, COMO MOSTRADO NAS PLANTAS E VISTAS ACIMA, TAMBÉM PASSAM POR ESTA MESMA PAREDE VISTA A PARTIR DO COMODO VIZINHO. PORTANTO OS CUIDADOS COM UMA PAREDE POR ONDE PASSAM TUBULAÇÕES VALEM PARA AMBAS FACES.

- PONTO DRENO DE AR COND.
- PONTO DE ESGOTO
- PONTO DE ÁGUA FRIA
- PONTO DE ÁGUA QUENTE
- PONTO DE GÁS
- PONTO ASPIRADOR DE PÓ

0X INDICAÇÃO DA VISTA

MARGEM DE SEGURANÇA
15 CM PARA CADA LADO

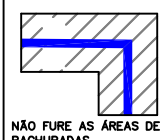


MAPA DE ÁREA DE RISCO

LOCAL:


EDIFÍCIO ROVERETO

TÍTULO:


APARTAMENTO COL 03

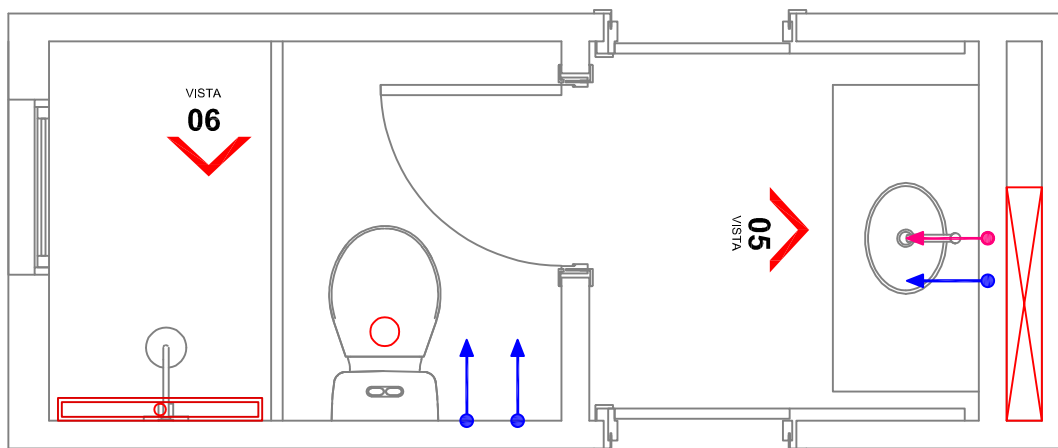

PLANTA BAIXA- BANHEIRO DAS SUÍTES
CANADENSES COL 03
SEM ESCALA

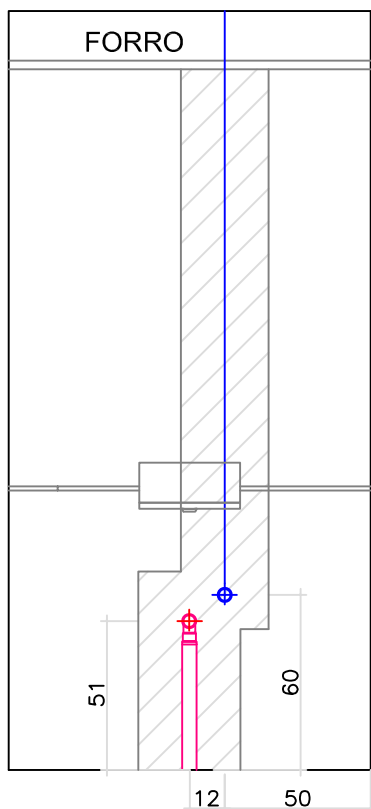

VISTA 5
Banho Suite canadense
SEM ESCALA

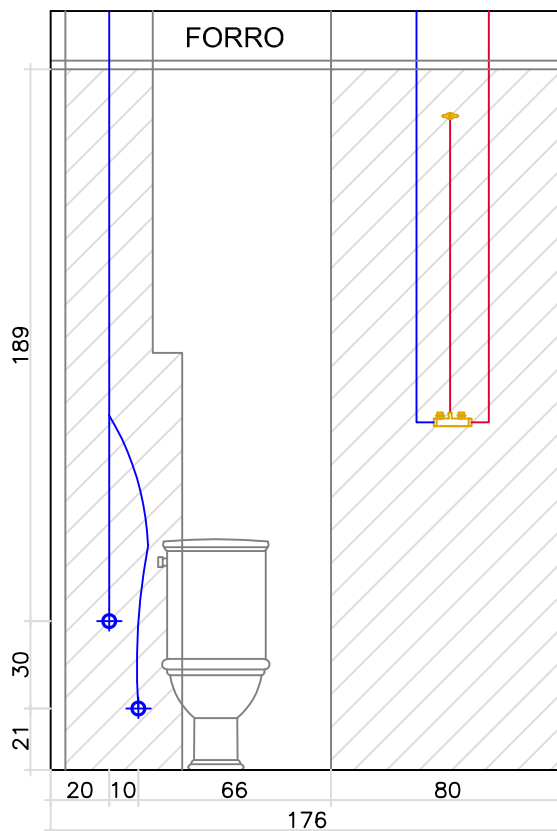

VISTA 6
Banho Suite canadense
SEM ESCALA

LEGENDA

1. COTAS EM CENTÍMETROS, EM RELAÇÃO AO PISO ACABADO;
2. EXISTEM TUBULAÇÕES QUE TAMBÉM PASSAM PELO TETO (LAJE OU SOBRE O FORRO), PORTANTO TOME CUIDADO COM AS INSTALAÇÕES DE CORTINAS E LUMNÁRIAS QUE EXIJAM FIXAÇÃO NO TETO.
3. LEMBRE-SE DE QUE OS ENCAMENENTOS QUE PASSAM POR UMA PAREDE HIDRAULICA, COMO MOSTRADO NAS PLANTAS E VISTAS ACIMA, TAMBÉM PASSAM POR ESTA MESMA PAREDE VISTA A PARTIR DO COMODO VIZINHO. PORTANTO OS CUIDADOS COM UMA PAREDE POR ONDE PASSAM TUBULAÇÕES VALEM PARA AMBAS FACES.

- PONTO DRENO DE AR COND.
- PONTO DE ESGOTO
- PONTO DE ÁGUA FRIA
- PONTO DE ÁGUA QUENTE
- PONTO DE GÁS
- PONTO ASPIRADOR DE PÓ
- 0X INDICAÇÃO DA VISTA

MARGEM DE SEGURANÇA
15 CM PARA CADA LADO

NÃO FURE AS ÁREAS DE
RACHURADAS


MAPA DE ÁREA DE RISCO

LOCAL:


EDIFÍCIO ROVERETO

TÍTULO:


APARTAMENTO COL 03

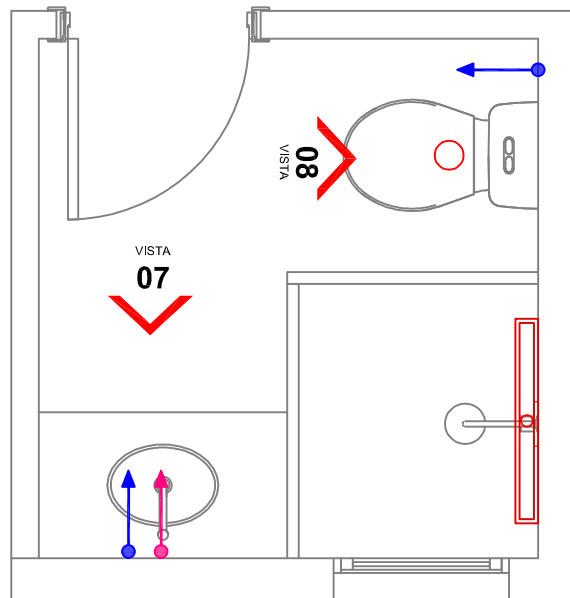

PLANTA BAIXA– BANHEIRO SUÍTE COL 03
SEM ESCALA

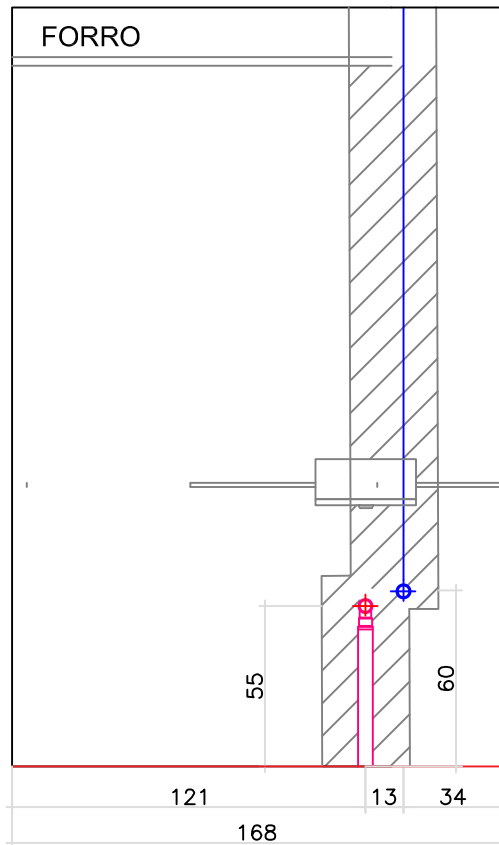

VISTA 7
Banho Suite
SEM ESCALA

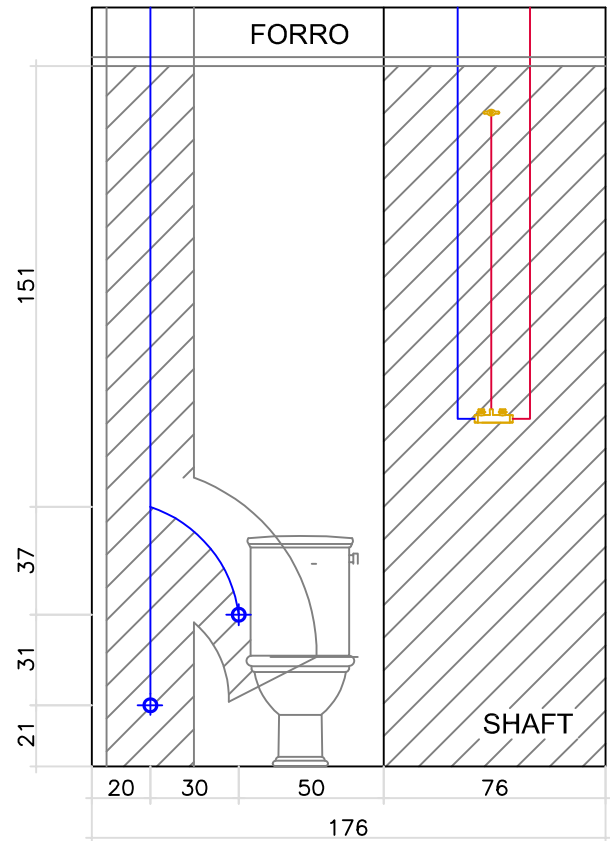

VISTA 8
Banho Suite
SEM ESCALA

LEGENDA

1. COTAS EM CENTÍMETROS, EM RELAÇÃO AO PISO ACABADO;
2. EXISTEM TUBULAÇÕES QUE TAMBÉM PASSAM PELO TETO (LAJE OU SOBRE O FORRO), PORTANTO TOME CUIDADO COM AS INSTALAÇÕES DE CORTINAS E LUMINÁRIAS QUE EXIJAM FIXAÇÃO NO TETO.
3. LEMBRE-SE DE QUE OS ENCANAMENTOS QUE PASSAM POR UMA PAREDE HIDRAULICA, COMO MOSTRADO NAS PLANTAS E VISTAS ACIMA, TAMBÉM PASSAM POR ESTA MESMA PAREDE VISTA A PARTIR DO COMODO VIZINHO. PORTANTO OS CUIDADOS COM UMA PAREDE POR ONDE PASSAM TUBULAÇÕES VALEM PARA AMBAS FACES.

- PONTO DRENO DE AR COND.
- PONTO DE ESGOTO
- PONTO DE ÁGUA FRIA
- PONTO DE ÁGUA QUENTE
- PONTO DE GÁS
- PONTO ASPIRADOR DE PÓ
- 0X INDICAÇÃO DA VISTA


MARGEM DE SEGURANÇA
15 CM PARA CADA LADO

NÃO FURE AS ÁREAS DE
RACHURADAS


MAPA DE ÁREA DE RISCO

LOCAL:
EDIFÍCIO ROVERETO


TÍTULO:
APARTAMENTO COL 03

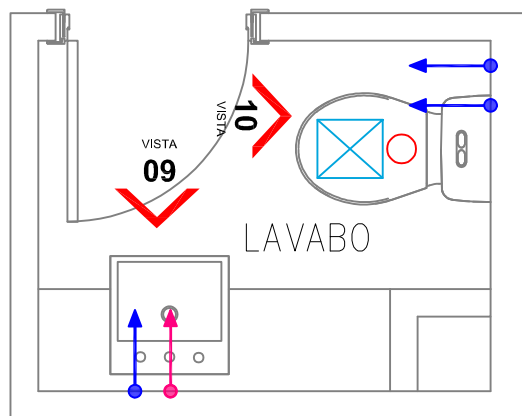

PLANTA BAIXA- LAVABO COL 03

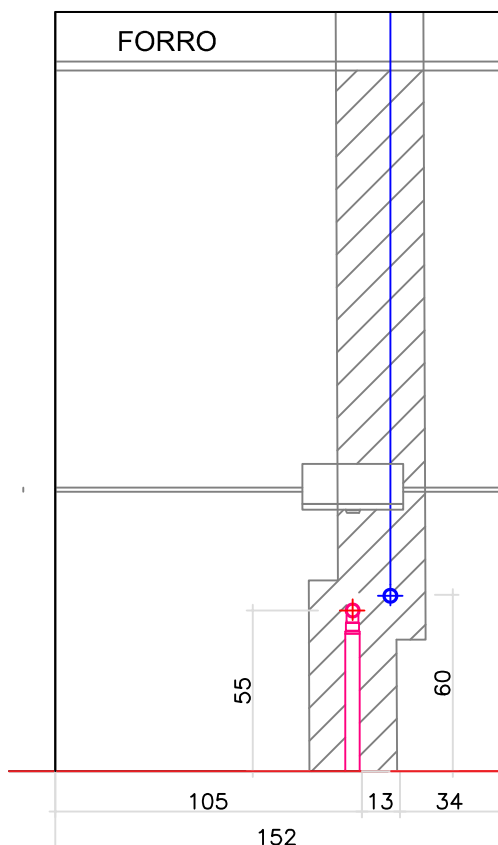

VISTA 9
Lavabo

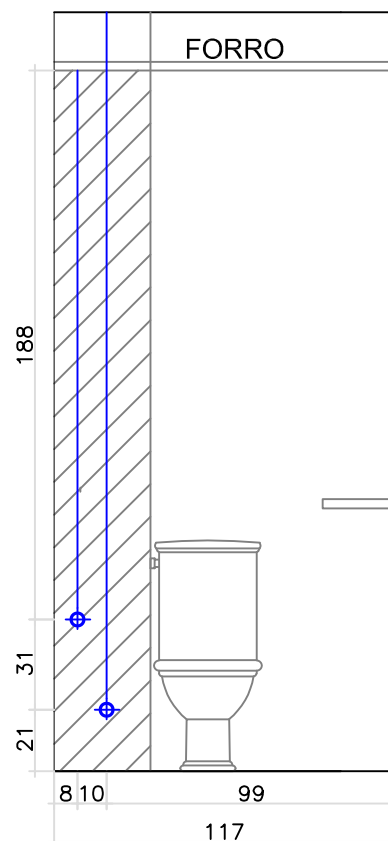

VISTA 10
Lavabo

LEGENDA

1. COTAS EM CENTÍMETROS, EM RELAÇÃO AO PISO ACABADO;
2. EXISTEM TUBULAÇÕES QUE TAMBÉM PASSAM PELO TETO (LAJE OU SOBRE O FORRO), PORTANTO TOME CUIDADO COM AS INSTALAÇÕES DE CORTINAS E LUMNÁRIAS QUE EXIJAM FIXAÇÃO NO TETO.
3. LEMBRE-SE DE QUE OS ENCAMENOS QUE PASSAM POR UMA PAREDE HIDRAULICA, COMO MOSTRADO NAS PLANTAS E VISTAS ACIMA, TAMBÉM PASSAM POR ESTA MESMA PAREDE VISTA A PARTIR DO COMODO VIZINHO. PORTANTO OS CUIDADOS COM UMA PAREDE POR ONDE PASSAM TUBULAÇÕES VALEM PARA AMBAS FACES.

- PONTO DRENO DE AR COND.
- PONTO DE ESGOTO
- PONTO DE ÁGUA FRIA
- PONTO DE ÁGUA QUENTE
- PONTO DE GÁS
- PONTO ASPIRADOR DE PÓ
- 0X INDICAÇÃO DA VISTA

MARGEM DE SEGURANÇA
15 CM PARA CADA LADO

NÃO FURE AS ÁREAS DE
RACHURADAS


MAPA DE ÁREA DE RISCO

LOCAL:

EDIFÍCIO ROVERETO


TÍTULO:

APARTAMENTO COL 03

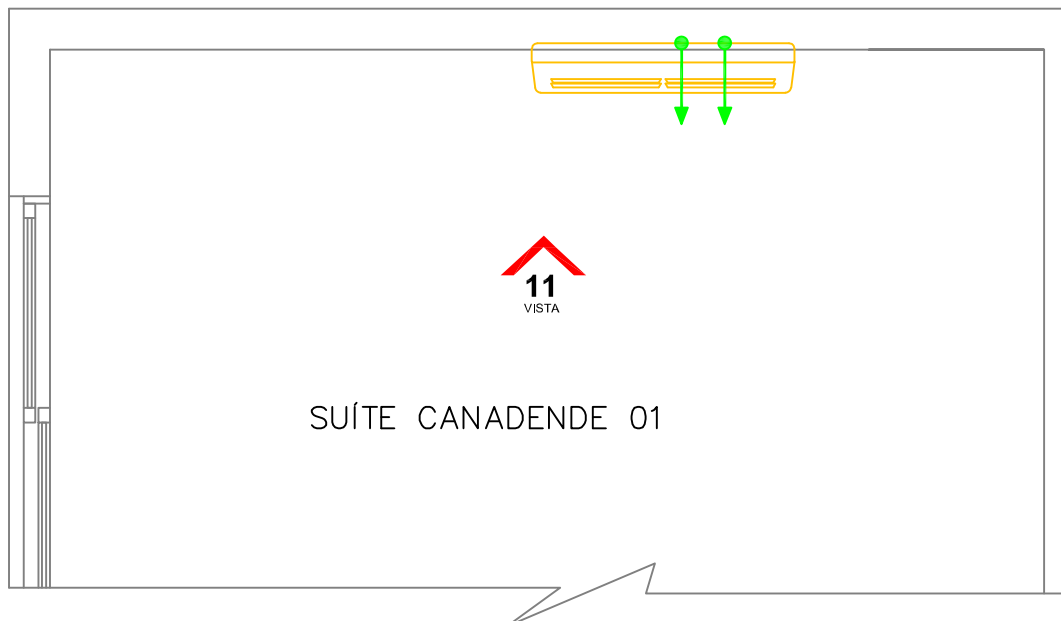

PLANTA BAIXA— SUÍTE CANADENSE 01 COL 03

SEM ESCALA

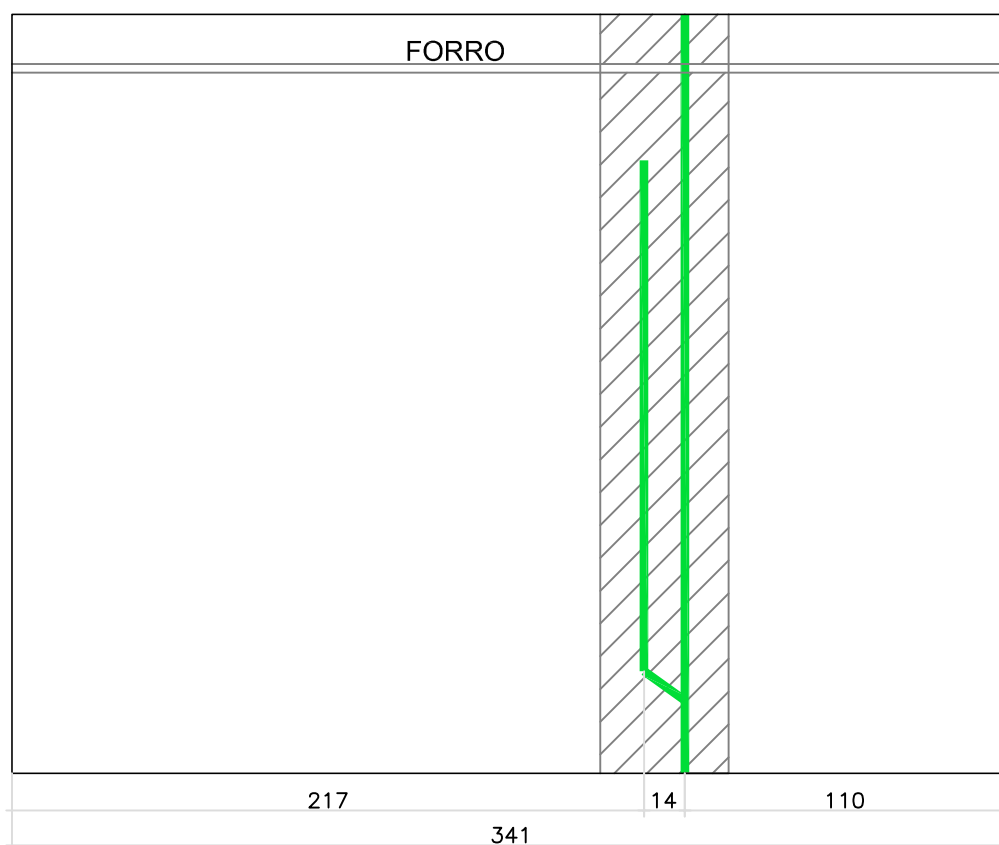


VISTA 11


dreno suite canadense 01

SEM ESCALA

LEGENDA			MAPA DE ÁREA DE RISCO
1. COTAS EM CENTÍMETROS, EM RELAÇÃO AO PISO ACABADO;	PONTO DRENO DE AR COND. PONTO DE ESGOTO PONTO DE ÁGUA FRIA PONTO DE ÁGUA QUENTE PONTO DE GÁS PONTO ASPIRADOR DE PÓ 0X INDICAÇÃO DA VISTA	MARGEM DE SEGURANÇA 15 CM PARA CADA LADO NÃO FURE AS ÁREAS DE RACHURADAS	
2. EXISTEM TUBULAÇÕES QUE TAMBÉM PASSAM PELO TETO (LAJE OU SOBRE O FORRO), PORTANTO TOME CUIDADO COM AS INSTALAÇÕES DE CORTINAS E LUMINÁRIAS QUE EXIJAM FIXAÇÃO NO TETO.			LOCAL: EDIFÍCIO ROVERETO
3. LEMBRE-SE DE QUE OS ENCANAMENTOS QUE PASSAM POR UMA PAREDE HIDRAULICA, COMO MOSTRADO NAS PLANTAS E VISTAS ACIMA, TAMBÉM PASSAM POR ESTA MESMA PAREDE VISTA A PARTIR DO COMODO VIZINHO. PORTANTO OS CUIDADOS COM UMA PAREDE POR ONDE PASSAM TUBULAÇÕES VALEM PARA AMBAS FACES.			TÍTULO: APARTAMENTO COL 03

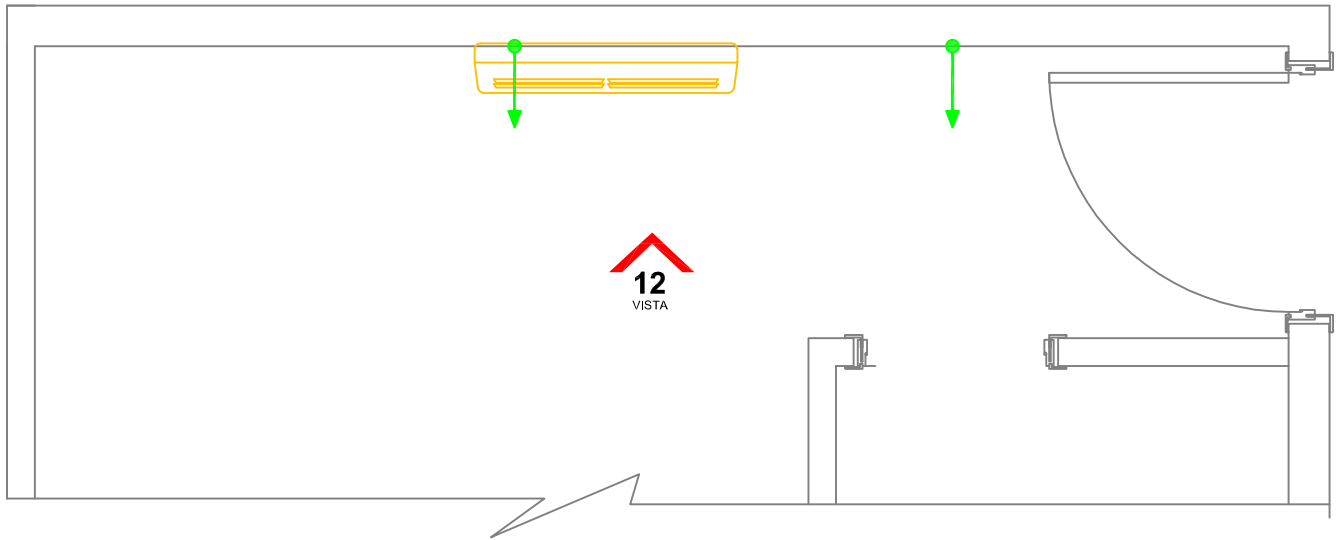


PLANTA BAIXA— SALA ESTAR/ JANTAR COL 03
SEM ESCALA

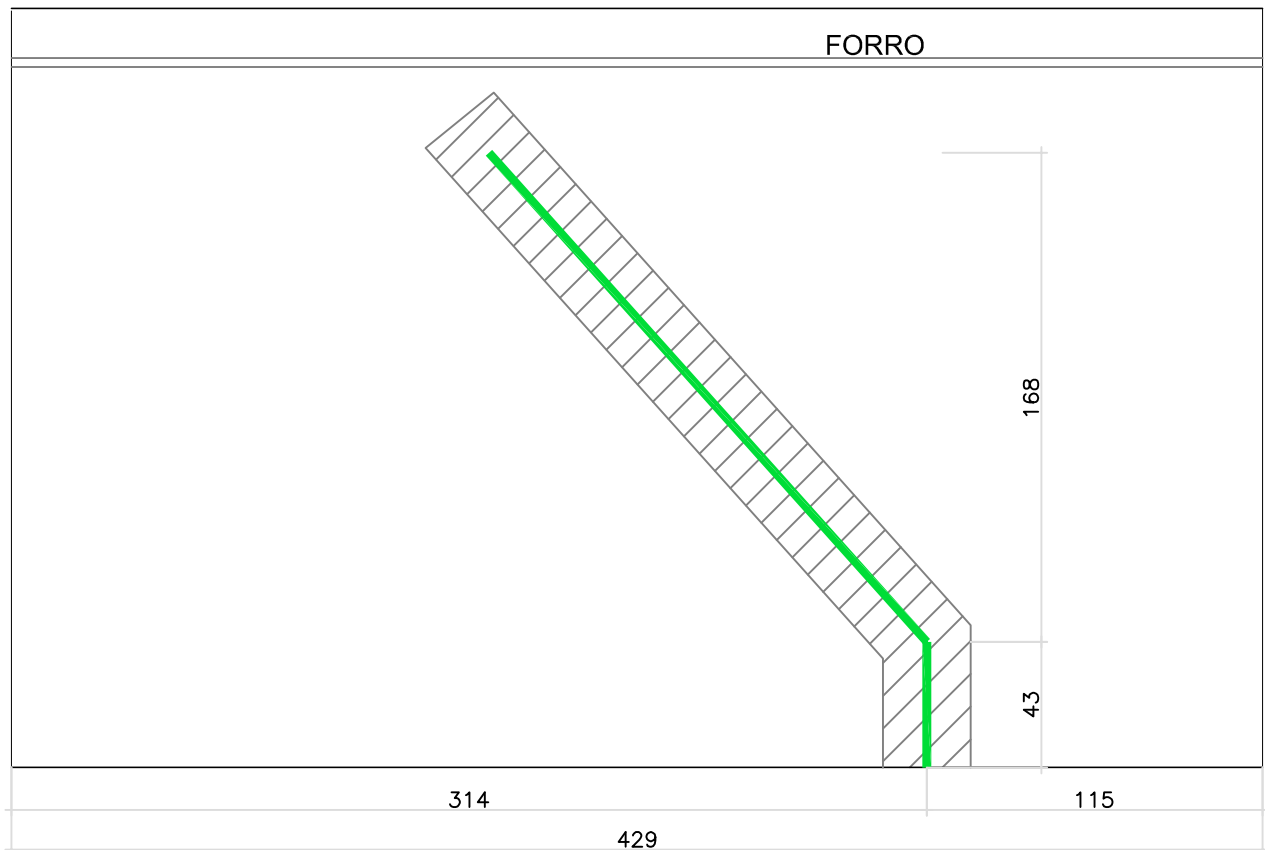


VISTA 12
Dreno de ar condicionado sala
SEM ESCALA

LEGENDA			MAPA DE ÁREA DE RISCO
1. COTAS EM CENTÍMETROS, EM RELAÇÃO AO PISO ACABADO;	PONTO DRENO DE AR COND.	MARGEM DE SEGURANÇA 15 CM PARA CADA LADO	
2. EXISTEM TUBULAÇÕES QUE TAMBÉM PASSAM PELO TETO (LAJE OU SOBRE O FORRO), PORTANTO TOME CUIDADO COM AS INSTALAÇÕES DE CORTINAS E LUMNÁRIAS QUE EXIJAM FIXAÇÃO NO TETO.	PONTO DE ESGOTO	 NÃO FURE AS ÁREAS DE RACHURADAS	LOCAL:
3. LEMBRE-SE DE QUE OS ENCANAMENTOS QUE PASSAM POR UMA PAREDE HIDRAULICA, COMO MOSTRADO NAS PLANTAS E VISTAS ACIMA, TAMBÉM PASSAM POR ESTA MESMA PAREDE VISTA A PARTIR DO COMODO VIZINHO. PORTANTO OS CUIDADOS COM UMA PAREDE POR ONDE PASSAM TUBULAÇÕES VALEM PARA AMBAS FACES.	PONTO DE ÁGUA FRIA		EDIFÍCIO ROVERETO
	PONTO DE GÁS		TÍTULO:
	PONTO ASPIRADOR DE PÓ		APARTAMENTO COL 03
INDICAÇÃO DA VISTA			

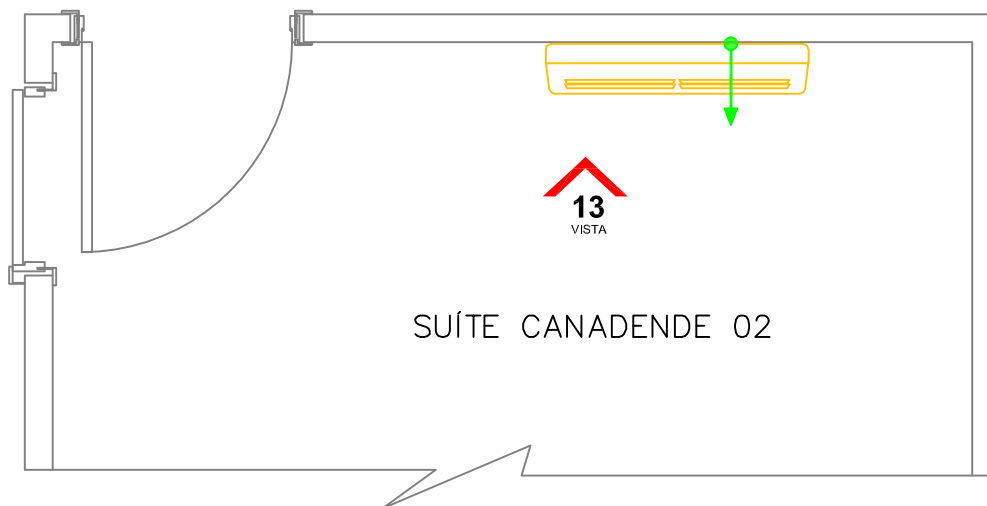

PLANTA BAIXA— SUÍTE CANADENSE 02 COL 03


SEM ESCALA


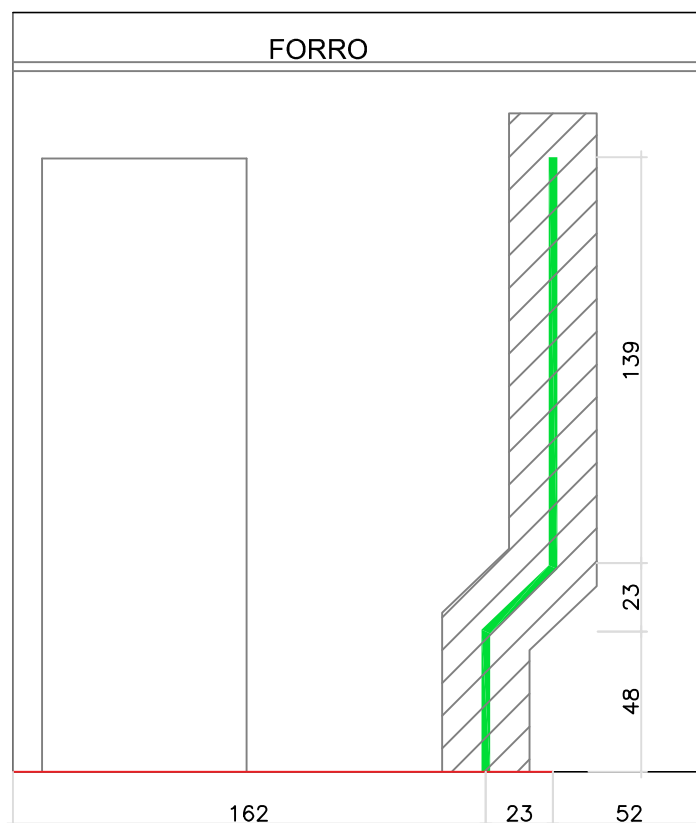


VISTA 13

dreno suite canadense 02

SEM ESCALA

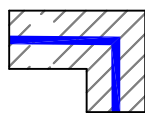LEGENDA			MAPA DE ÁREA DE RISCO
1. COTAS EM CENTÍMETROS, EM RELAÇÃO AO PISO ACABADO;	— PONTO DRENO DE AR COND.	MARGEM DE SEGURANÇA 15 CM PARA CADA LADO  NÃO FURE AS ÁREAS DE RACHURADAS	LOCAL: EDIFÍCIO ROVERETO
2. EXISTEM TUBULAÇÕES QUE TAMBÉM PASSAM PELO TETO (LAJE OU SOBRE O FORRO), PORTANTO TOME CUIDADO COM AS INSTALAÇÕES DE CORTINAS E LUMNÁRIAS QUE EXIJAM FIXAÇÃO NO TETO.	— PONTO DE ESGOTO		
3. LEMBRE-SE DE QUE OS ENCANAMENTOS QUE PASSAM POR UMA PAREDE HIDRAULICA, COMO MOSTRADO NAS PLANTAS E VISTAS ACIMA, TAMBÉM PASSAM POR ESTA MESMA PAREDE VISTA A PARTIR DO COMODO VIZINHO. PORTANTO OS CUIDADOS COM UMA PAREDE POR ONDE PASSAM TUBULAÇÕES VALEM PARA AMBAS FACES.	— PONTO DE ÁGUA FRIA		TÍTULO: APARTAMENTO COL 03
	— PONTO DE ÁGUA QUENTE		
	— PONTO DE GÁS		
	— PONTO ASPIRADOR DE PÓ		
	 INDICAÇÃO DA VISTA		

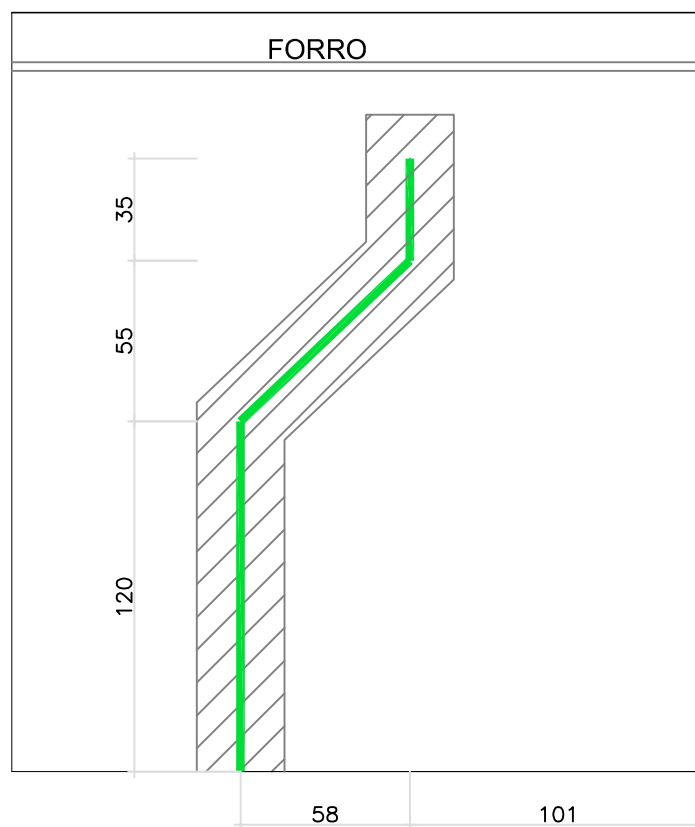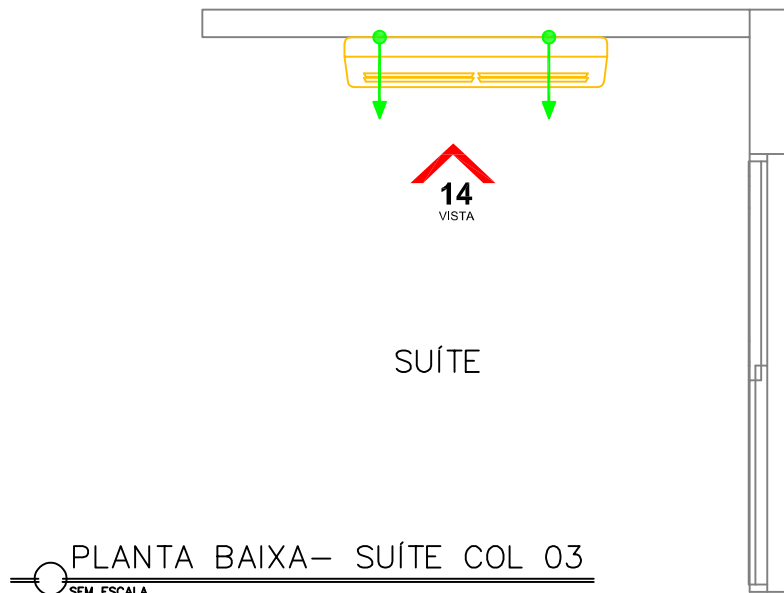

VISTA 14
dreno suite

SEM ESCALA

LEGENDA

1. COTAS EM CENTÍMETROS, EM RELAÇÃO AO PISO ACABADO;
2. EXISTEM TUBULAÇÕES QUE TAMBÉM PASSAM PELO TETO (LAJE OU SOBRE O FORRO), PORTANTO TOME CUIDADO COM AS INSTALAÇÕES DE CORTINAS E LUMNÁRIAS QUE EXIJAM FIXAÇÃO NO TETO.
3. LEMBRE-SE DE QUE OS ENCANAMENTOS QUE PASSAM POR UMA PAREDE HIDRAULICA, COMO MOSTRADO NAS PLANTAS E VISTAS ACIMA, TAMBÉM PASSAM POR ESTA MESMA PAREDE VISTA A PARTIR DO COMODO VIZINHO. PORTANTO OS CUIDADOS COM UMA PAREDE POR ONDE PASSAM TUBULAÇÕES VALEM PARA AMBAS FACES.

- PONTO DRENO DE AR COND.
- PONTO DE ESGOTO
- PONTO DE ÁGUA FRIA
- PONTO DE ÁGUA QUENTE
- PONTO DE GÁS
- PONTO ASPIRADOR DE PÓ
- 0X INDICAÇÃO DA VISTA

MARGEM DE SEGURANÇA
15 CM PARA CADA LADO

NÃO FURE AS ÁREAS DE
RACHURADAS

MAPA DE ÁREA DE RISCO

LOCAL:

EDIFÍCIO ROVERETO

TÍTULO:

APARTAMENTO COL 03