



PLANTA DE ARQUITETURA – VISTAS
APARTAMENTO COL 04



LEGENDA			MAPA DE ÁREA DE RISCO	
1. COTAS EM CENTÍMETROS, EM RELAÇÃO AO PISO ACABADO; 2. EXISTEM TUBULAÇÕES QUE TAMBÉM PASSAM PELO TETO (LAJE OU SOBRE O FORRO), PORTANTO TOME CUIDADO COM AS INSTALAÇÕES DE CORTINAS E LUMNÁRIAS QUE EXIJAM FIXAÇÃO NO TETO. 3. LEMBRE-SE DE QUE OS ENCANAMENTOS QUE PASSAM POR UMA PAREDE HIDRAULICA, COMO MOSTRADO NAS PLANTAS E VISTAS ACIMA, TAMBÉM PASSAM POR ESTA MESMA PAREDE VISTA A PARTIR DO COMODO VIZINHO. PORTANTO OS CUIDADOS COM UMA PAREDE POR ONDE PASSAM TUBULAÇÕES VALEM PARA AMBAS FACES.	PONTO DRENO DE AR COND. PONTO DE ESGOTO PONTO DE ÁGUA FRIA PONTO DE ÁGUA QUENTE PONTO DE GÁS PONTO ASPIRADOR DE PÓ 0X INDICAÇÃO DA VISTA	MARGEM DE SEGURANÇA 15 CM PARA CADA LADO NÃO FURE AS ÁREAS DE RACHURADAS	LOCAL:	EDIFÍCIO ROVERETO
			TÍTULO:	APARTAMENTO COL 04

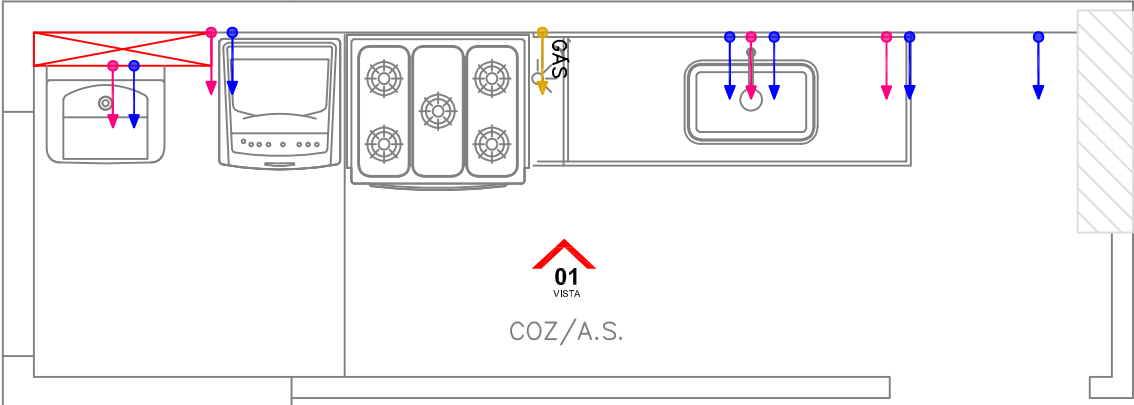


PLANTA BAIXA- COZINHA COL 04

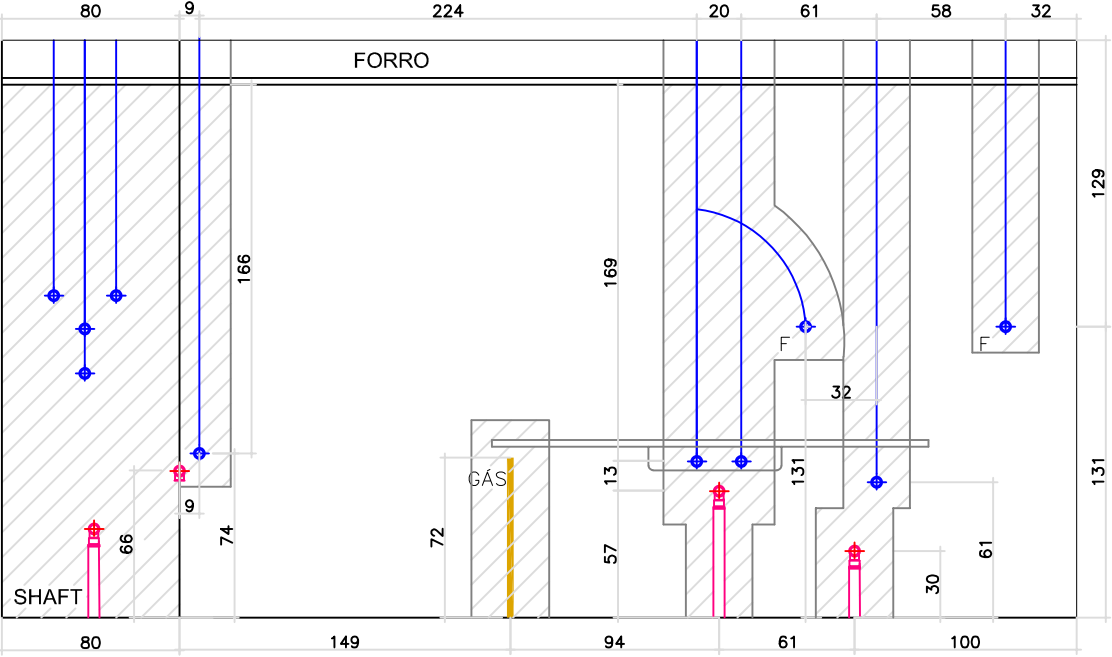


VISTA 01
Cozinha e área de serviço

LEGENDA			MAPA DE ÁREA DE RISCO
1. COTAS EM CENTÍMETROS, EM RELAÇÃO AO PISO ACABADO; 2. EXISTEM TUBULAÇÕES QUE TAMBÉM PASSAM PELO TETO (LAJE OU SOBRE O FORRO), PORTANTO TOME CUIDADO COM AS INSTALAÇÕES DE CONTINHA E LUMINARIAS QUE EXIJAM FIXAÇÃO NO TETO. 3. LEMBRE-SE DE QUE OS ENCAIXAMENTOS QUE PASSAM POR UMA PAREDE HIDRAULICA, COMO MOSTRADO NAS PLANTAS E VISTAS ACIMA, TAMBÉM PASSAM POR ESTA MESMA PAREDE VISTA A PARTIR DO COMODO VIZINHO. PORTANTO OS CUIDADOS COM UMA PAREDE POR ONDE PASSAM TUBULAÇÕES VALEM PARA AMBAS FACES.			
— PUNTO DRENO DE AR COND. — PUNTO DE ESOTO — PUNTO DE ÁGUA FRIA — PUNTO DE ÁGUA QUENTE — PUNTO DE GÁS — PUNTO ASPIRADOR DE PÓ 0X INDICAÇÃO DA VISTA	MARGEM DE SEGURANÇA 15 CM PARA CADA LADO NÃO FURE AS ÁREAS DE RACHURAS	LOCAL: EDIFÍCIO ROVERETO TÍTULO: APARTAMENTO COL 04	

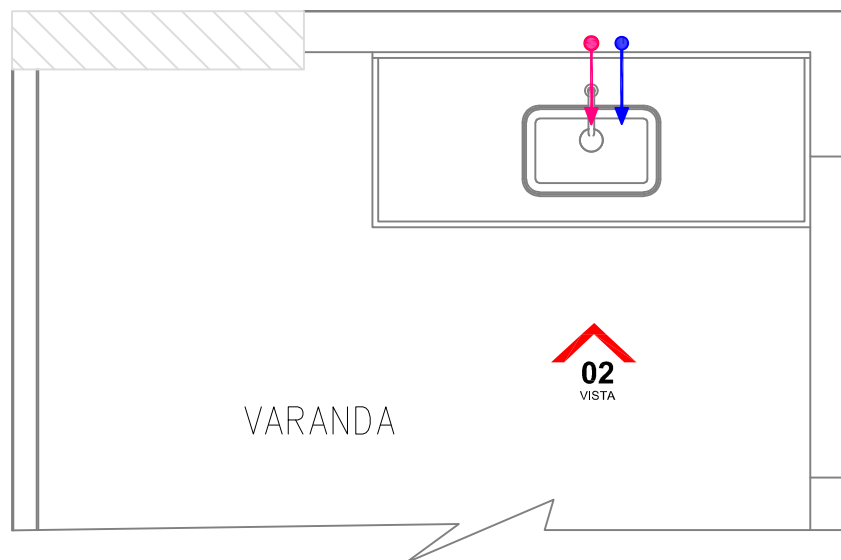

PLANTA BAIXA- VARANDA COL 04
SEM ESCALA

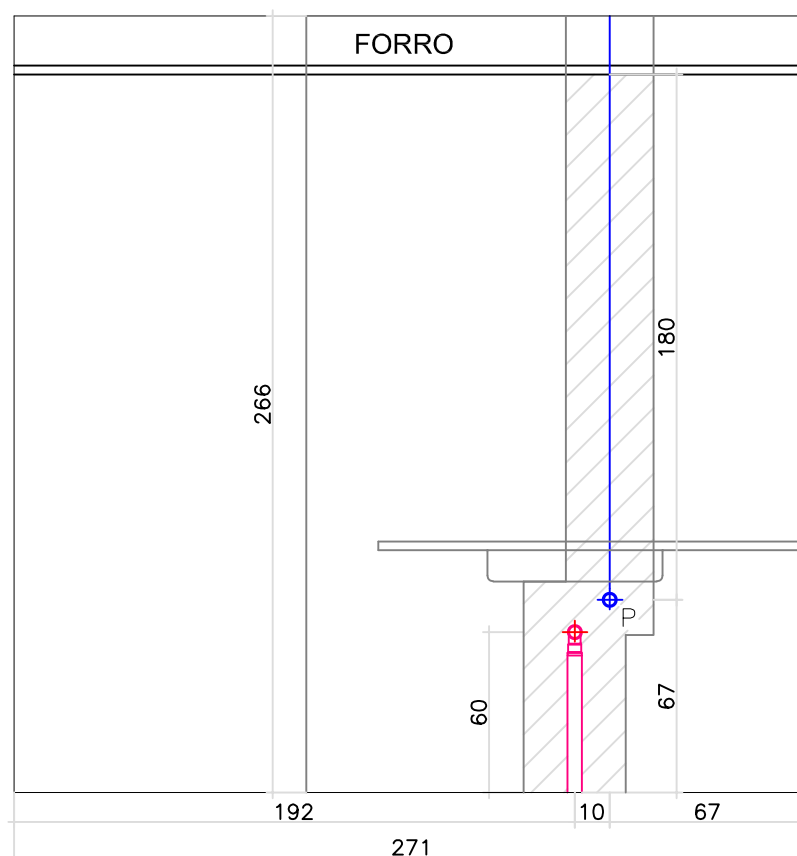

VISTA 02
Varanda
SEM ESCALA

LEGENDA

1. COTAS EM CENTÍMETROS, EM RELAÇÃO AO PISO ACABADO;
2. EXISTEM TUBULAÇÕES QUE TAMBÉM PASSAM PELO TETO (LAJE OU SOBRE O FORRO), PORTANTO TOME CUIDADO COM AS INSTALAÇÕES DE CORTINAS E LUMNÁRIAS QUE EXIJAM FIXAÇÃO NO TETO.
3. LEMBRE-SE DE QUE OS ENCANAMENTOS QUE PASSAM POR UMA PAREDE HIDRAULICA, COMO MOSTRADO NAS PLANTAS E VISTAS ACIMA, TAMBÉM PASSAM POR ESTA MESMA PAREDE VISTA A PARTIR DO CÔMODO VIZINHO. PORTANTO OS CUIDADOS COM UMA PAREDE POR ONDE PASSAM TUBULAÇÕES VALEM PARA AMBAS FACES.

- PONTO DRENO DE AR COND.
- PONTO DE ESGOTO
- PONTO DE ÁGUA FRIA
- PONTO DE ÁGUA QUENTE
- PONTO DE GÁS
- PONTO ASPIRADOR DE PÓ
- 0X INDICAÇÃO DA VISTA

MARGEM DE SEGURANÇA
15 CM PARA CADA LADO

NÃO FURE AS ÁREAS DE
RACHURADAS


MAPA DE ÁREA DE RISCO

LOCAL:


EDIFÍCIO ROVERETO

TÍTULO:

APARTAMENTO COL 04

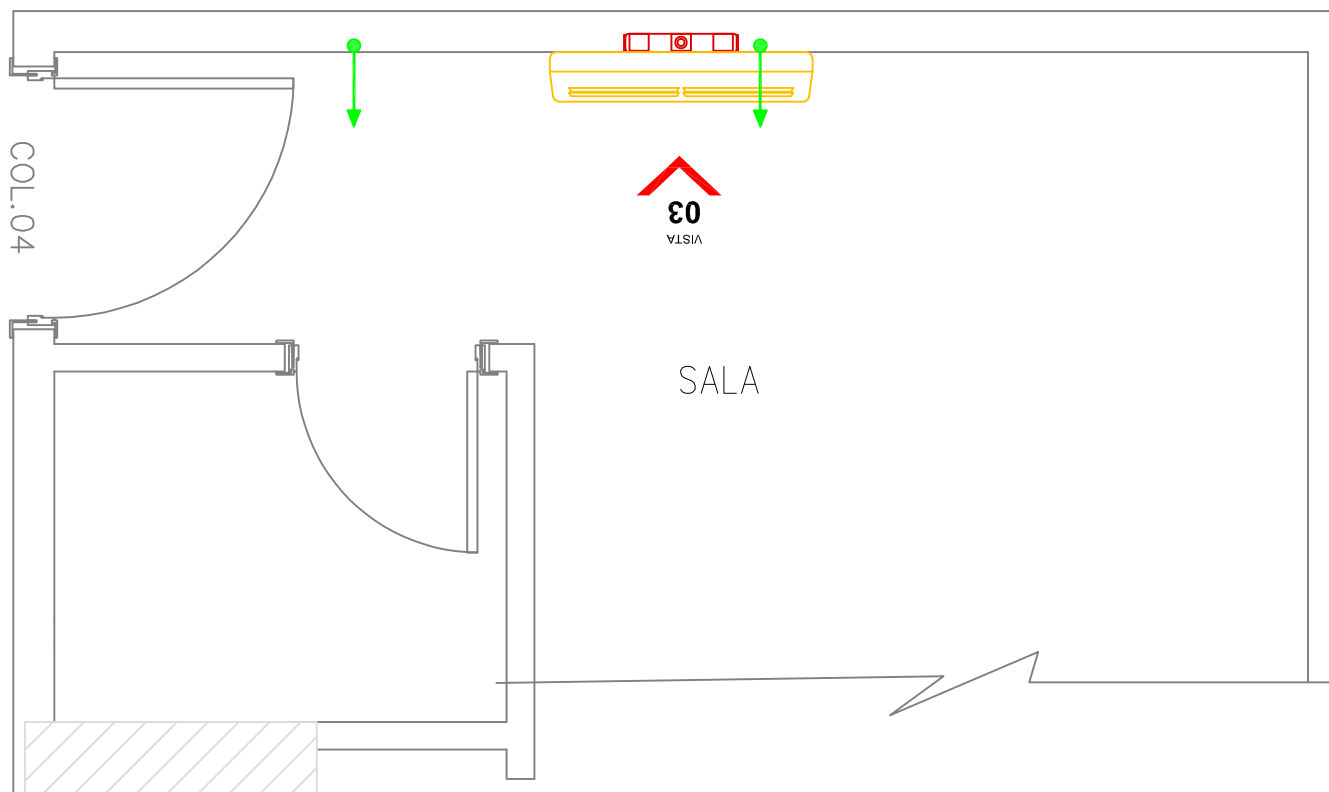

PLANTA BAIXA- SALA ESTAR/ JANTAR COL 04

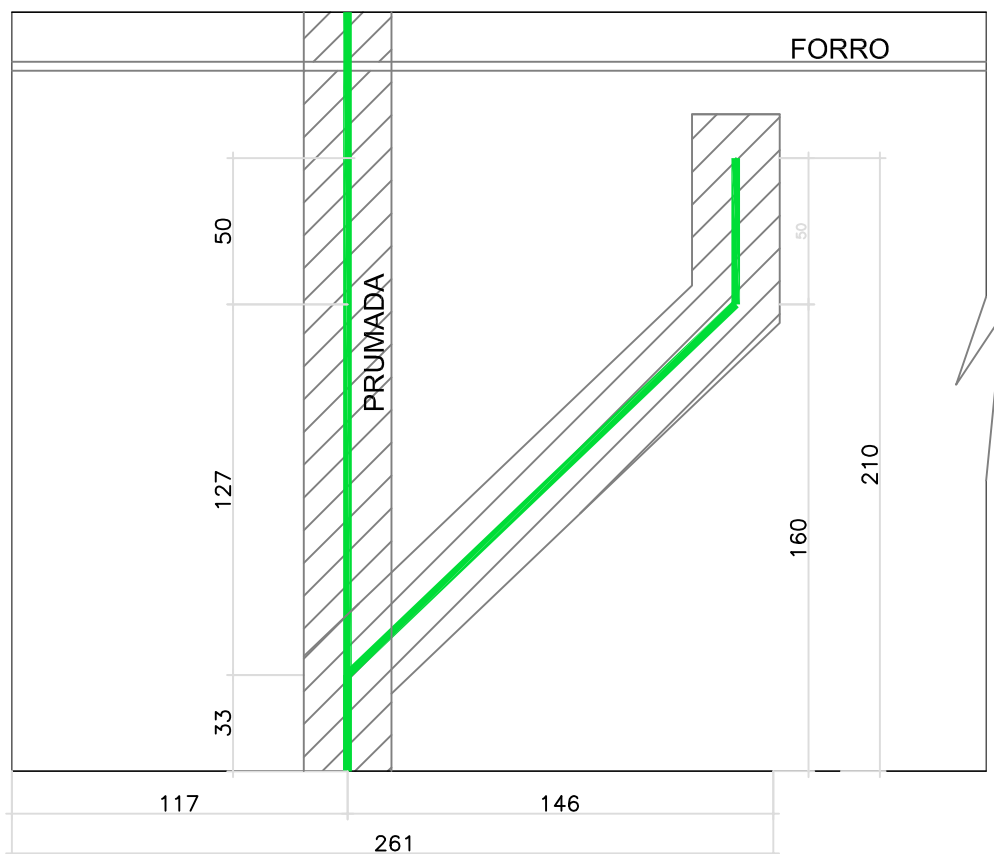

VISTA 03
Dreno de ar condicionado sala

LEGENDA

1. COTAS EM CENTÍMETROS, EM RELAÇÃO AO PISO ACABADO;


2. EXISTEM TUBULAÇÕES QUE TAMBÉM PASSAM PELO TETO (LAJE OU SOBRE O FORRO), PORTANTO TOME CUIDADO COM AS INSTALAÇÕES DE CORTINAS E LUMNÁRIAS QUE EXIJAM FIXAÇÃO NO TETO.

3. LEMBRE-SE DE QUE OS ENCAMENENTOS QUE PASSAM POR UMA PAREDE HIDRAULICA, COMO MOSTRADO NAS PLANTAS E VISTAS ACIMA, TAMBÉM PASSAM POR ESTA MESMA PAREDE VISTA A PARTIR DO COMODO VIZINHO. PORTANTO OS CUIDADOS COM UMA PAREDE POR ONDE PASSAM TUBULAÇÕES VALEM PARA AMBAS FACES.

- PONTO DRENO DE AR COND.
- PONTO DE ESGOTO
- PONTO DE ÁGUA FRIA
- PONTO DE ÁGUA QUENTE
- PONTO DE GÁS
- PONTO ASPIRADOR DE PÓ

0X INDICAÇÃO DA VISTA

MARGEM DE SEGURANÇA
15 CM PARA CADA LADO

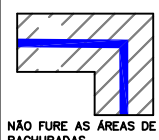


MAPA DE ÁREA DE RISCO

LOCAL:


EDIFÍCIO ROVERETO

TÍTULO:

APARTAMENTO COL 04

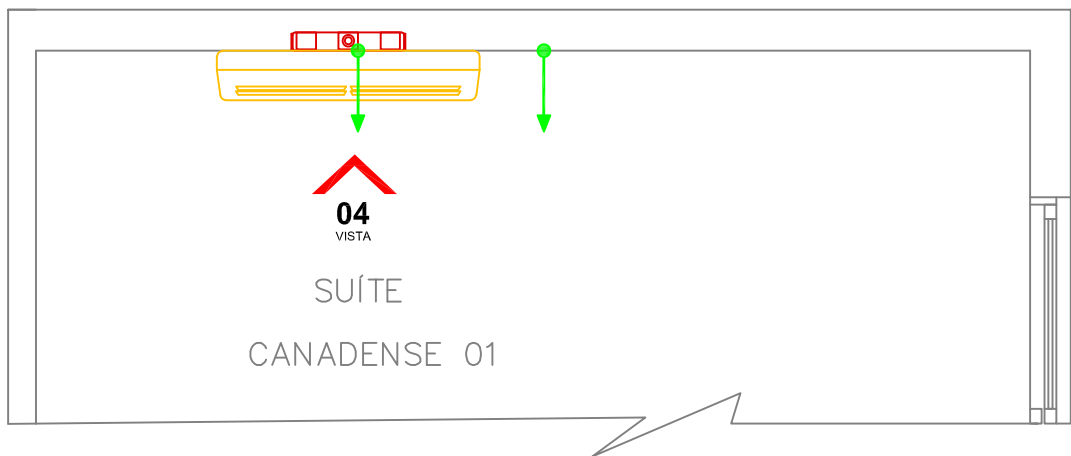


SEM ESCALA

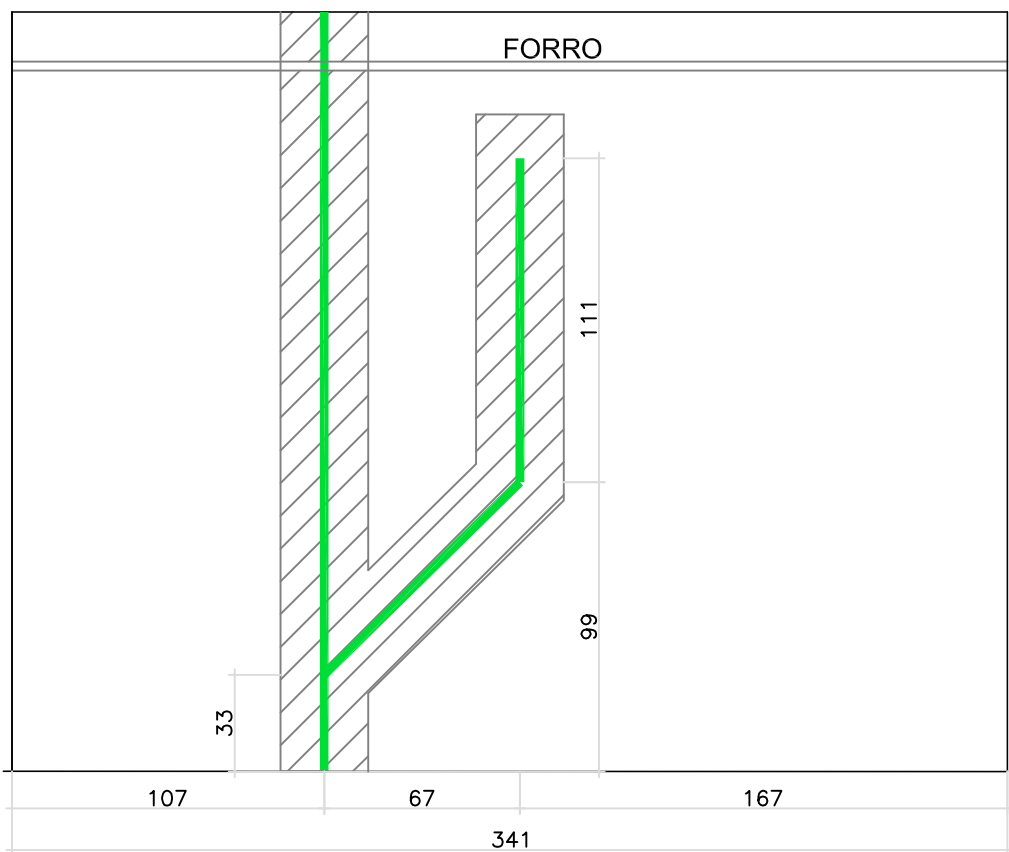


VISTA 04
dreno suite canadense 01
SEM ESCALA

LEGENDA			MAPA DE ÁREA DE RISCO
1. COTAS EM CENTÍMETROS, EM RELAÇÃO AO PISO ACABADO;	PONTO DRENO DE AR COND.	MARGEM DE SEGURANÇA 15 CM PARA CADA LADO	
2. EXISTEM TUBULAÇÕES QUE TAMBÉM PASSAM PELO TETO (LAJE OU SOBRE O FORRO), PORTANTO TOME CUIDADO COM AS INSTALAÇÕES DE CORTINAS E LUMNÁRIAS QUE EXIJAM FIXAÇÃO NO TETO.	PONTO DE ESGOTO	NÃO FURE AS ÁREAS DE RACHURADAS	LOCAL:
3. LEMBRE-SE DE QUE OS ENCANAMENTOS QUE PASSAM POR UMA PAREDE HIDRAULICA, COMO MOSTRADO NAS PLANTAS E VISTAS ACIMA, TAMBÉM PASSAM POR ESTA MESMA PAREDE VISTA A PARTIR DO COMODO VIZINHO. PORTANTO OS CUIDADOS COM UMA PAREDE POR ONDE PASSAM TUBULAÇÕES VALEM PARA AMBAS FACES.	PONTO DE ÁGUA FRIA		EDIFÍCIO ROVERETO
	PONTO DE ÁGUA QUENTE		TÍTULO:
	PONTO DE GÁS		APARTAMENTO COL 04
	PONTO ASPIRADOR DE PÓ		
	0X INDICAÇÃO DA VISTA		

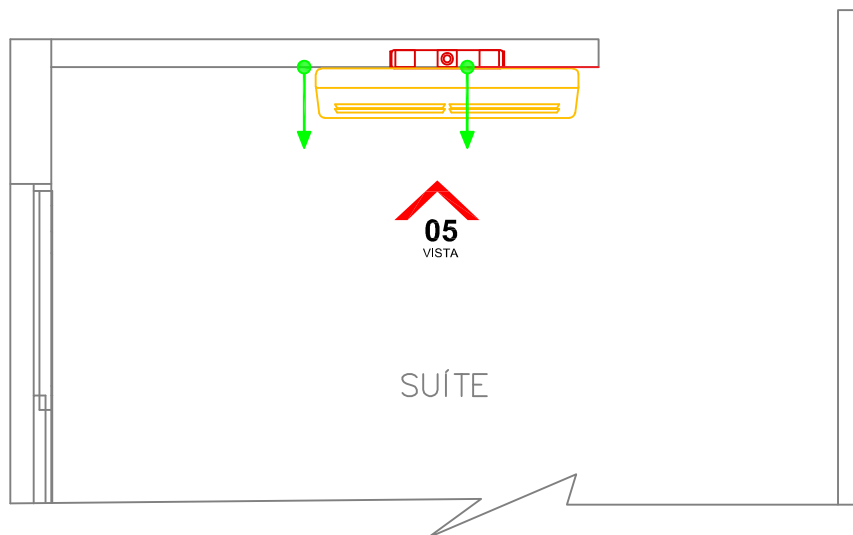

PLANTA BAIXA— SUÍTE COL 04
SEM ESCALA

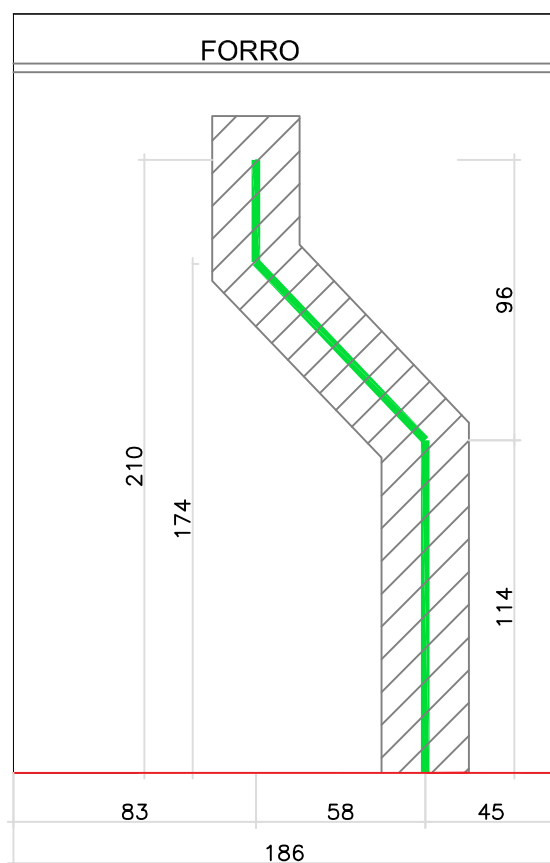

VISTA 05
dreno suite
SEM ESCALA

LEGENDA

1. COTAS EM CENTÍMETROS, EM RELAÇÃO AO PISO ACABADO;
2. EXISTEM TUBULAÇÕES QUE TAMBÉM PASSAM PELO TETO (LAJE OU SOBRE O FORRO), PORTANTO TOME CUIDADO COM AS INSTALAÇÕES DE CORTINAS E LUMNÁRIAS QUE EXIJAM FIXAÇÃO NO TETO.
3. LEMBRE-SE DE QUE OS ENCAMENENTOS QUE PASSAM POR UMA PAREDE HIDRAULICA, COMO MOSTRADO NAS PLANTAS E VISTAS ACIMA, TAMBÉM PASSAM POR ESTA MESMA PAREDE VISTA A PARTIR DO COMODO VIZINHO. PORTANTO OS CUIDADOS COM UMA PAREDE POR ONDE PASSAM TUBULAÇÕES VALEM PARA AMBAS FACES.

- PONTO DRENO DE AR COND.
- PONTO DE ESGOTO
- PONTO DE ÁGUA FRIA
- PONTO DE ÁGUA QUENTE
- PONTO DE GÁS
- PONTO ASPIRADOR DE PÓ
- 0X INDICAÇÃO DA VISTA

MARGEM DE SEGURANÇA
15 CM PARA CADA LADO

NÃO FURE AS ÁREAS DE
RACHURADAS


MAPA DE ÁREA DE RISCO

LOCAL:


EDIFÍCIO ROVERETO

TÍTULO:

APARTAMENTO COL 04

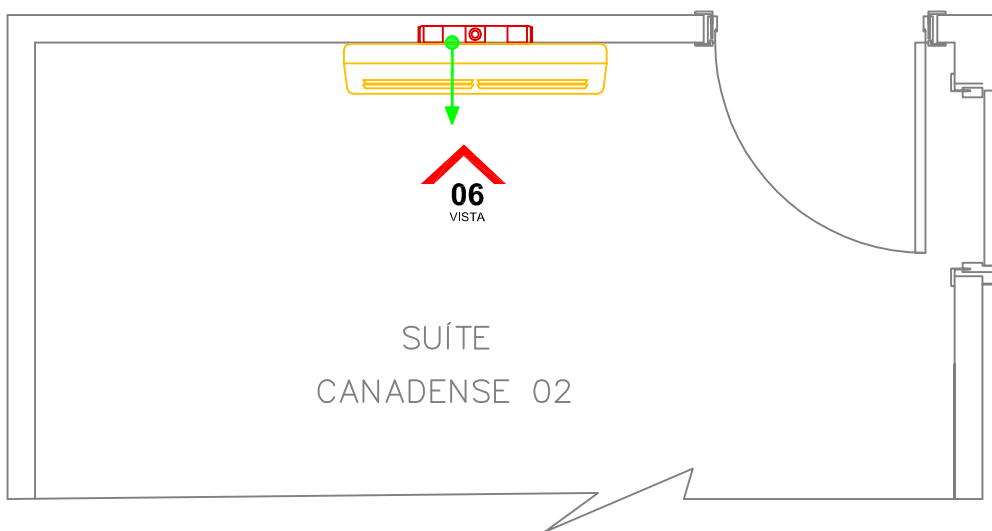


PLANTA BAIXA- SUÍTE CANADENSE 02 COL 04
SEM ESCALA

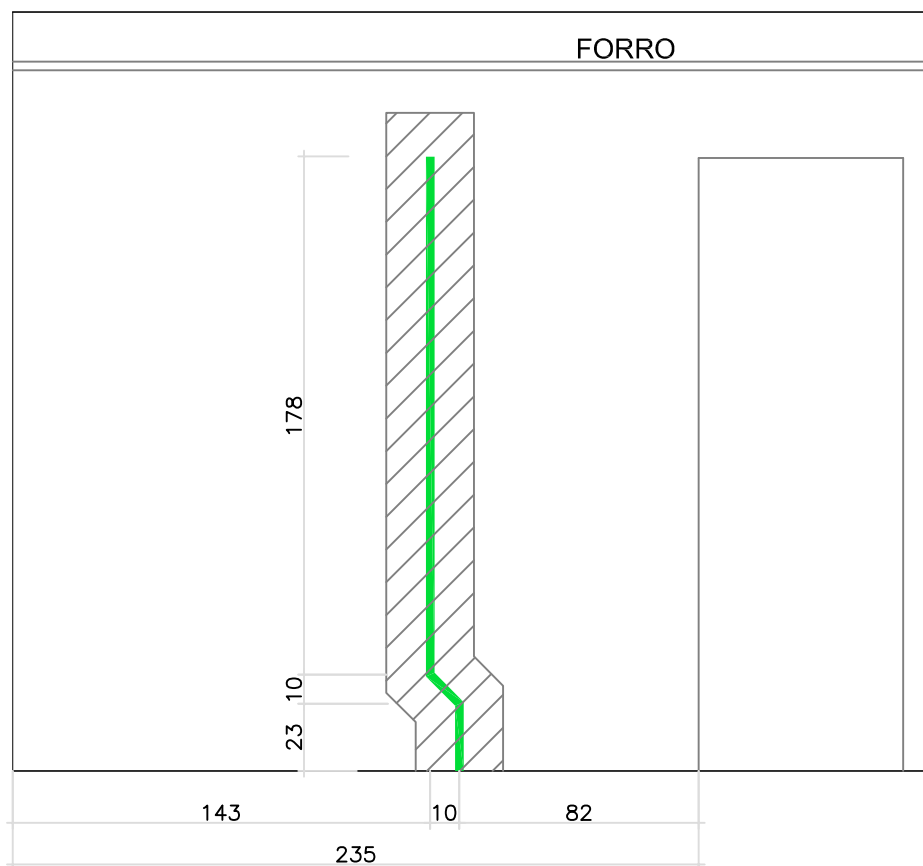


VISTA 06
dreno suite canadense 02
SEM ESCALA


LEGENDA			MAPA DE ÁREA DE RISCO
1. COTAS EM CENTÍMETROS, EM RELAÇÃO AO PISO ACABADO;	PONTO DRENO DE AR COND.	MARGEM DE SEGURANÇA 15 CM PARA CADA LADO	
2. EXISTEM TUBULAÇÕES QUE TAMBÉM PASSAM PELO TETO (LAJE OU SOBRE O FORRO), PORTANTO TOME CUIDADO COM AS INSTALAÇÕES DE CORTINAS E LUMNÁRIAS QUE EXIJAM FIXAÇÃO NO TETO.	PONTO DE ESGOTO	 NÃO FURE AS ÁREAS DE RACHURADAS	LOCAL: EDIFÍCIO ROVERETO
3. LEMBRE-SE DE QUE OS ENCANAMENTOS QUE PASSAM POR UMA PAREDE HIDRAULICA, COMO MOSTRADO NAS PLANTAS E VISTAS ACIMA, TAMBÉM PASSAM POR ESTA MESMA PAREDE VISTA A PARTIR DO COMODO VIZINHO. PORTANTO OS CUIDADOS COM UMA PAREDE POR ONDE PASSAM TUBULAÇÕES VALEM PARA AMBAS FACES.	PONTO DE ÁGUA FRIA		TÍTULO: APARTAMENTO COL 04
	PONTO DE ÁGUA QUENTE		
	PONTO DE GÁS		
	PONTO ASPIRADOR DE PÓ		
	0X INDICAÇÃO DA VISTA		

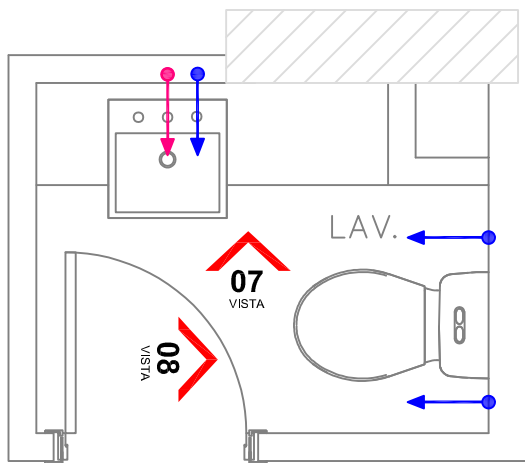

PLANTA BAIXA- LAVABO COL 04
SEM ESCALA

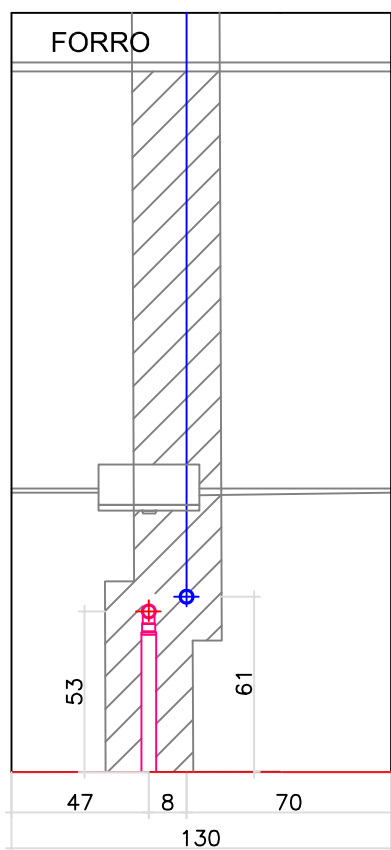

VISTA 7
Lavabo
SEM ESCALA

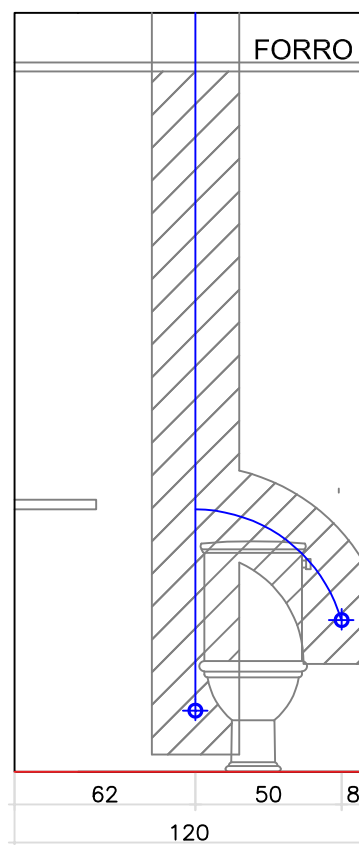

VISTA 08
Lavabo
SEM ESCALA

LEGENDA

1. COTAS EM CENTÍMETROS, EM RELAÇÃO AO PISO ACABADO;
2. EXISTEM TUBULAÇÕES QUE TAMBÉM PASSAM PELO TETO (LAJE OU SOBRE O FORRO), PORTANTO TOME CUIDADO COM AS INSTALAÇÕES DE CORTINAS E LUMINÁRIAS QUE EXIJAM FIXAÇÃO NO TETO.
3. LEMBRE-SE DE QUE OS ENCAMENENTOS QUE PASSAM POR UMA PAREDE HIDRAULICA, COMO MOSTRADO NAS PLANTAS E VISTAS ACIMA, TAMBÉM PASSAM POR ESTA MESMA PAREDE VISTA A PARTIR DO COMODO VIZINHO. PORTANTO OS CUIDADOS COM UMA PAREDE POR ONDE PASSAM TUBULAÇÕES VALEM PARA AMBAS FACES.

- PONTO DRENO DE AR COND.
- PONTO DE ESGOTO
- PONTO DE ÁGUA FRIA
- PONTO DE ÁGUA QUENTE
- PONTO DE GÁS
- PONTO ASPIRADOR DE PÓ
- 0X INDICAÇÃO DA VISTA

MARGEM DE SEGURANÇA
15 CM PARA CADA LADO

NÃO FURE AS ÁREAS DE
RACHURADAS


MAPA DE ÁREA DE RISCO

LOCAL:


EDIFÍCIO ROVERETO

TÍTULO:


APARTAMENTO COL 04

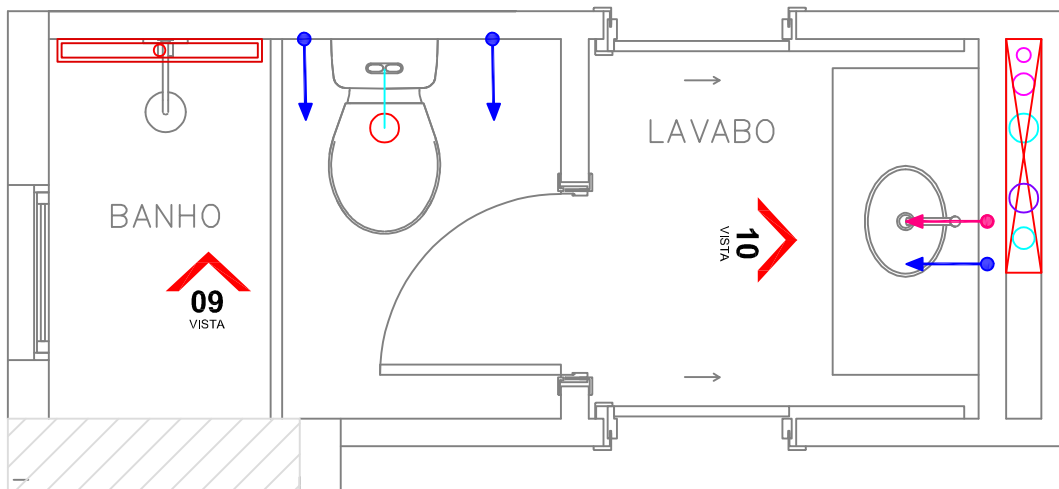

PLANTA BAIXA- BANHEIRO DAS SUÍTES
CANADENSES COL 04
SEM ESCALA

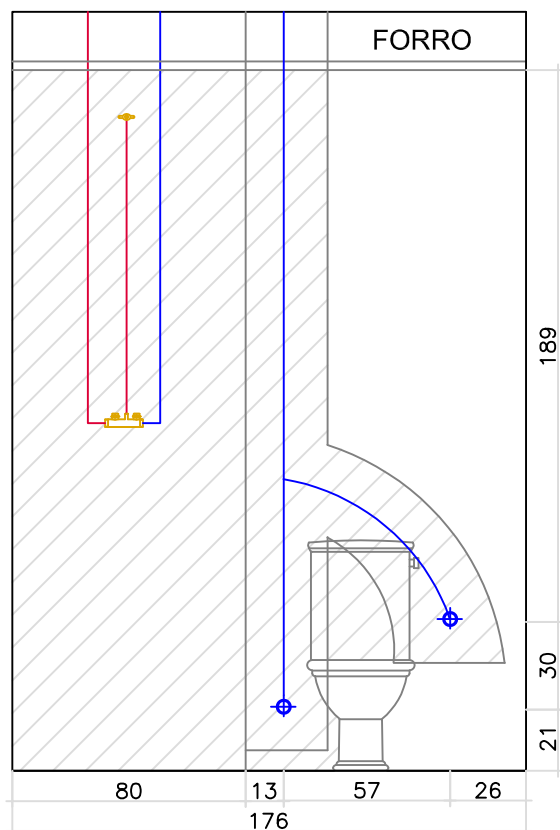

VISTA 9
Banho Suite canadense
SEM ESCALA

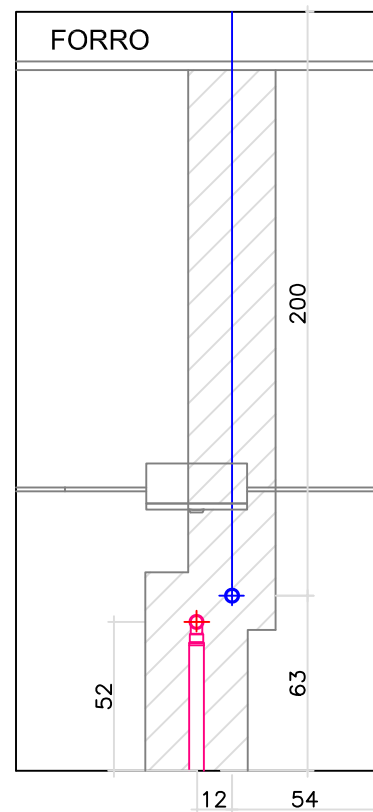

VISTA 10
Banho Suite canadense
SEM ESCALA

LEGENDA

1. COTAS EM CENTÍMETROS, EM RELAÇÃO AO PISO ACABADO;

2. EXISTEM TUBULAÇÕES QUE TAMBÉM PASSAM PELO TETO (LAJE OU SOBRE O FORRO), PORTANTO TOME CUIDADO COM AS INSTALAÇÕES DE CORTINAS E LUMNÁRIAS QUE EXIJAM FIXAÇÃO NO TETO.

3. LEMBRE-SE DE QUE OS ENCANAMENTOS QUE PASSAM POR UMA PAREDE HIDRAULICA, COMO MOSTRADO NAS PLANTAS E VISTAS ACIMA, TAMBÉM PASSAM POR ESTA MESMA PAREDE VISTA A PARTIR DO COMODO VIZINHO. PORTANTO OS CUIDADOS COM UMA PAREDE POR ONDE PASSAM TUBULAÇÕES VALEM PARA AMBAS FACES.

- PUNTO DRENO DE AR COND.
- PUNTO DE ESGOTO
- PUNTO DE ÁGUA FRIA
- PUNTO DE ÁGUA QUENTE
- PUNTO DE GÁS
- PUNTO ASPIRADOR DE PÓ

0X INDICAÇÃO DA VISTA

MARGEM DE SEGURANÇA
15 CM PARA CADA LADO



NÃO FURE AS ÁREAS DE RACHURADAS


MAPA DE ÁREA DE RISCO

LOCAL:


EDIFÍCIO ROVERETO

TÍTULO:


APARTAMENTO COL 04

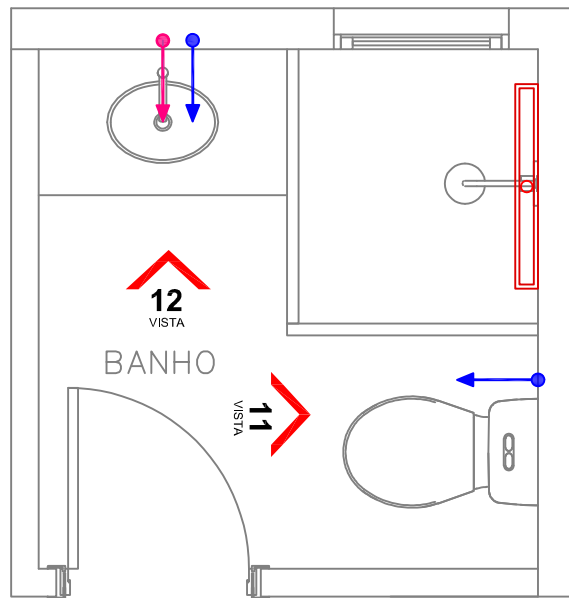

PLANTA BAIXA- BANHEIRO SUÍTE COL 04
SEM ESCALA

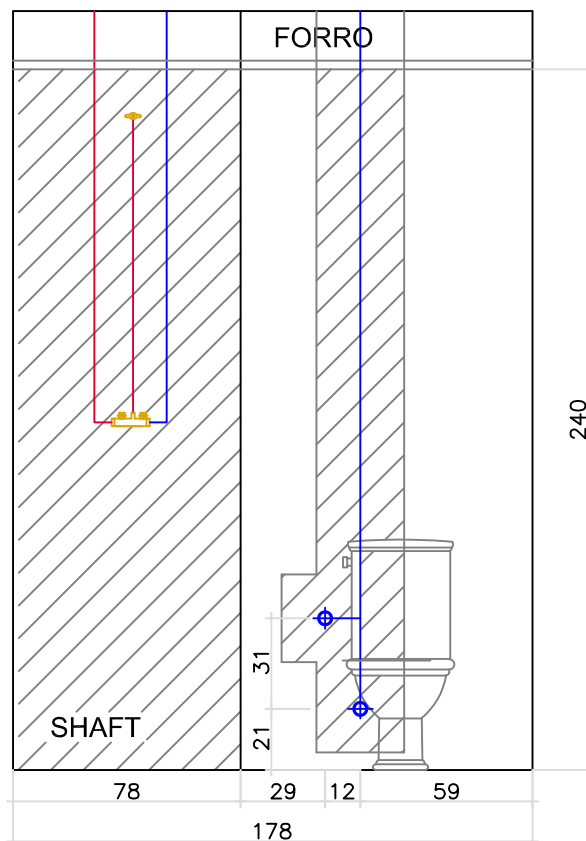

VISTA 11
Banho Suite canadense
SEM ESCALA

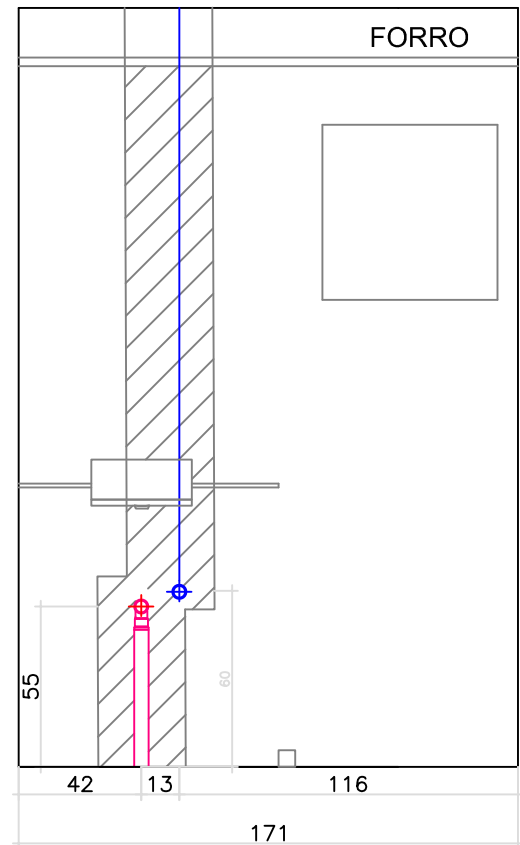

VISTA 12
Banho Suite canadense
SEM ESCALA

LEGENDA

1. COTAS EM CENTÍMETROS, EM RELAÇÃO AO PISO ACABADO;
2. EXISTEM TUBULAÇÕES QUE TAMBÉM PASSAM PELO TETO (LAJE OU SOBRE O FORRO), PORTANTO TOME CUIDADO COM AS INSTALAÇÕES DE CORTINAS E LUMNÁRIAS QUE EXIJAM FIXAÇÃO NO TETO.
3. LEMBRE-SE DE QUE OS ENCANAMENTOS QUE PASSAM POR UMA PAREDE HIDRAULICA, COMO MOSTRADO NAS PLANTAS E VISTAS ACIMA, TAMBÉM PASSAM POR ESTA MESMA PAREDE VISTA A PARTIR DO COMODO VIZINHO. PORTANTO OS CUIDADOS COM UMA PAREDE POR ONDE PASSAM TUBULAÇÕES VALEM PARA AMBAS FACES.

- PONTO DRENO DE AR COND.
- PONTO DE ESGOTO
- PONTO DE ÁGUA FRIA
- PONTO DE ÁGUA QUENTE
- PONTO DE GÁS
- PONTO ASPIRADOR DE PÓ
- 0X INDICAÇÃO DA VISTA


MARGEM DE SEGURANÇA 15 CM PARA CADA LADO

NÃO FURE AS ÁREAS DE RACHURADAS


MAPA DE ÁREA DE RISCO

LOCAL:
EDIFÍCIO ROVERETO

TÍTULO:
APARTAMENTO COL 04

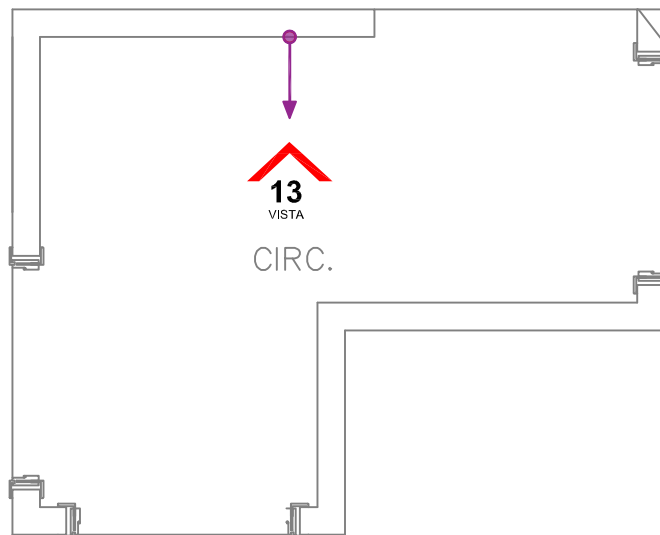

PLANTA BAIXA- CIRCULAÇÃO COL 04
SEM ESCALA

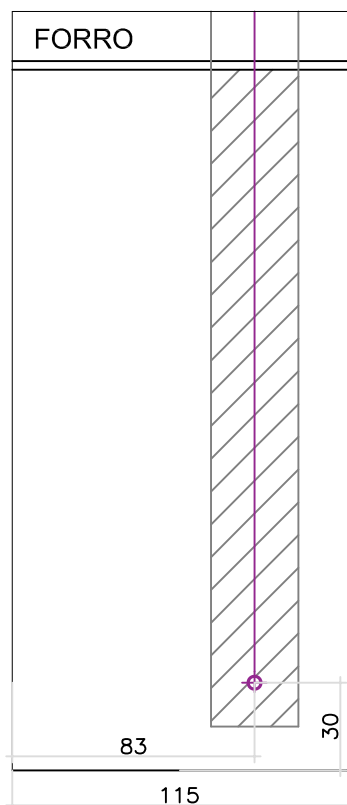

VISTA 13
Ponto Aspirador corredor
SEM ESCALA

LEGENDA			<i>MAPA DE ÁREA DE RISCO</i> LOCAL: EDIFÍCIO ROVERETO TÍTULO: APARTAMENTO COL 04
1. COTAS EM CENTÍMETROS, EM RELAÇÃO AO PISO ACABADO; 2. EXISTEM TUBULAÇÕES QUE TAMBÉM PASSAM PELO TETO (LAJE OU SOBRE O FORRO), PORTANTO TOME CUIDADO COM AS INSTALAÇÕES DE CORTINAS E LUMNÁRIAS QUE EXIJAM FIXAÇÃO NO TETO. 3. LEMBRE-SE DE QUE OS ENCAMENTOS QUE PASSAM POR UMA PAREDE HIDRAULICA, COMO MOSTRADO NAS PLANTAS E VISTAS ACIMA, TAMBÉM PASSAM POR ESTA MESMA PAREDE VISTA A PARTIR DO COMODO VIZINHO. PORTANTO OS CUIDADOS COM UMA PAREDE POR ONDE PASSAM TUBULAÇÕES VALEM PARA AMBAS FACES.	— PUNTO DRENO DE AR COND. — PUNTO DE ESGOTO — PUNTO DE ÁGUA FRIA — PUNTO DE ÁGUA QUENTE — PUNTO DE GÁS — PUNTO ASPIRADOR DE PÓ OX INDICAÇÃO DA VISTA	MARGEM DE SEGURANÇA 15 CM PARA CADA LADO NÃO FURE AS ÁREAS DE RACHURADAS	