




PLANTA DE ARQUITETURA – VISTAS
APARTAMENTO COL 05

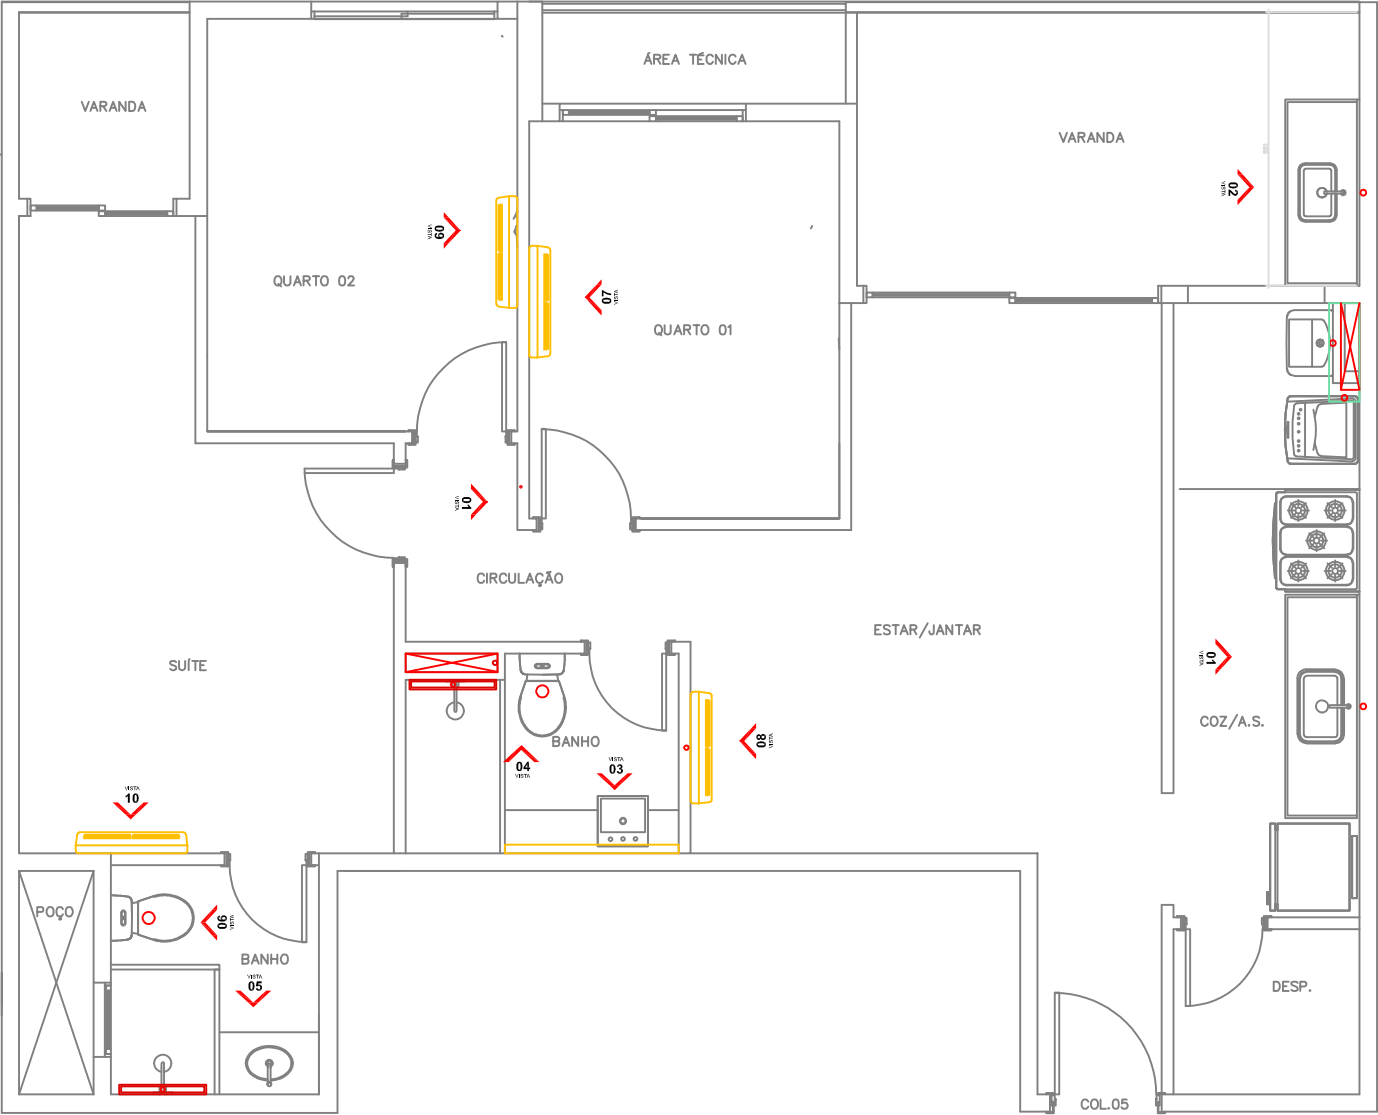


LEGENDA			MAPA DE ÁREA DE RISCO
1. COTAS EM CENTÍMETROS, EM RELAÇÃO AO PISO ACABADO;	PONTO DRENO DE AR COND.	MARGEM DE SEGURANÇA 15 CM PARA CADA LADO	
2. EXISTEM TUBULAÇÕES QUE TAMBÉM PASSAM PELO TETO (LAJE OU SOBRE O FORRO), PORTANTO TOME CUIDADO COM AS INSTALAÇÕES DE CORTINAS E LUMNÁRIAS QUE EXIJAM FIXAÇÃO NO TETO.	PONTO DE ESGOTO	 NÃO FURE AS ÁREAS DE RACHURADAS	LOCAL:
3. LEMBRE-SE DE QUE OS ENCANAMENTOS QUE PASSAM POR UMA PAREDE HIDRAULICA, COMO MOSTRADO NAS PLANTAS E VISTAS ACIMA, TAMBÉM PASSAM POR ESTA MESMA PAREDE VISTA A PARTIR DO COMODO VIZINHO. PORTANTO OS CUIDADOS COM UMA PAREDE POR ONDE PASSAM TUBULAÇÕES VALEM PARA AMBAS FACES.	PONTO DE ÁGUA FRIA		EDIFÍCIO ROVERETO
	PONTO DE ÁGUA QUENTE		TÍTULO:
	PONTO DE GÁS		APARTAMENTO COL 05
	PONTO ASPIRADOR DE PÓ		
	0X INDICAÇÃO DA VISTA		

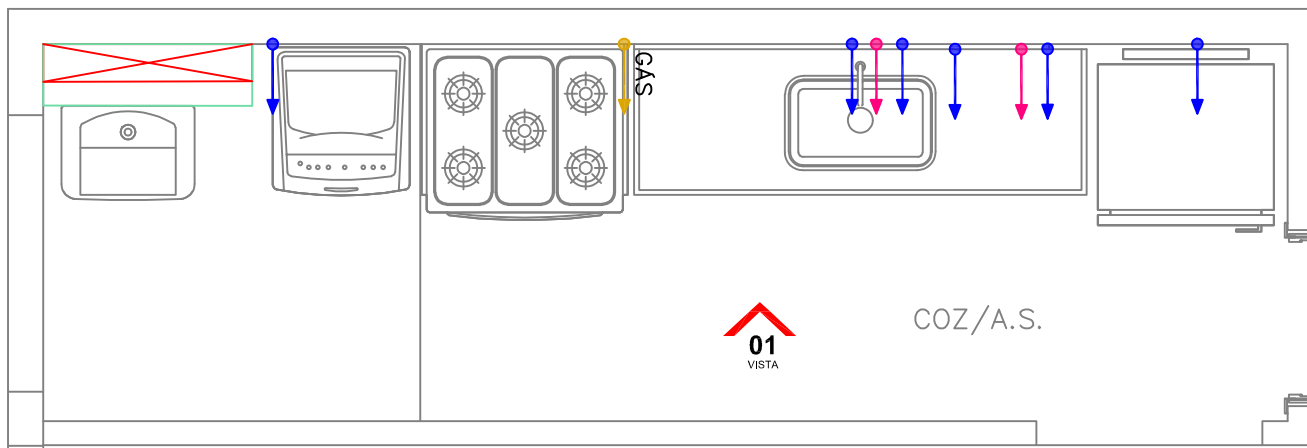


PLANTA BAIXA- COZINHA COL 05
SEM ESCALA

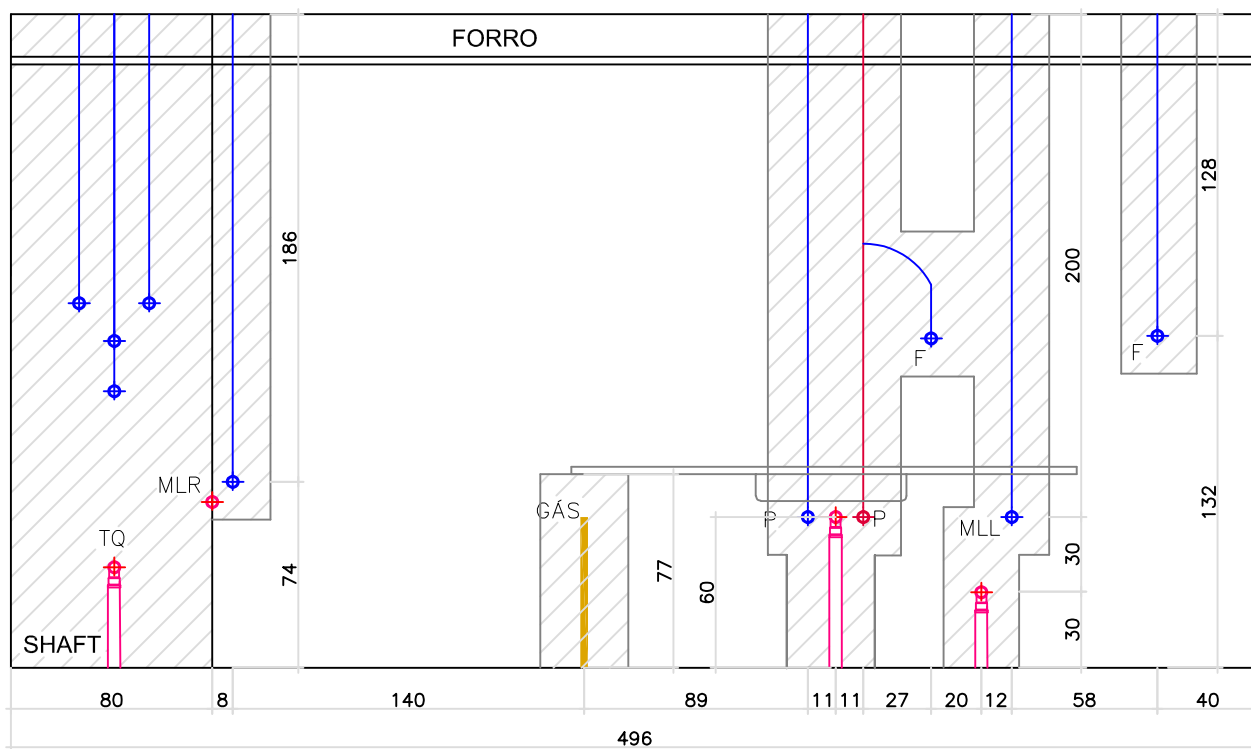


VISTA 01
Cozinha e área de serviço
SEM ESCALA

 LEGENDA			MARGEM DE SEGURANÇA 15 CM PARA CADA LADO  NÃO FURE AS ÁREAS DE RACHURADAS	MAPA DE ÁREA DE RISCO
1. COTAS EM CENTÍMETROS, EM RELAÇÃO AO PISO ACABADO; 2. EXISTEM TUBULAÇÕES QUE TAMBÉM PASSAM PELO TETO (LAJE OU SOBRE O FORRO), PORTANTO TOME CUIDADO COM AS INSTALAÇÕES DE CORTINAS E LUMINÁRIAS QUE EXIJAM FIXAÇÃO NO TETO. 3. LEMBRE-SE DE QUE OS ENCANAMENTOS QUE PASSAM POR UMA PAREDE HIDRAULICA, COMO MOSTRADO NAS PLANTAS E VISTAS ACIMA, TAMBÉM PASSAM POR ESTA MESMA PAREDE VISTA A PARTIR DO COMODO VIZINHO. PORTANTO OS CUIDADOS COM UMA PAREDE POR ONDE PASSAM TUBULAÇÕES VALEM PARA AMBAS FACES.	PONTO DRENO DE AR COND. PONTO DE ESGOTO PONTO DE ÁGUA FRIA PONTO DE ÁGUA QUENTE PONTO DE GÁS PONTO ASPIRADOR DE PÓ 0X INDICAÇÃO DA VISTA			LOCAL: EDIFÍCIO ROVERETO TÍTULO: APARTAMENTO COL 05

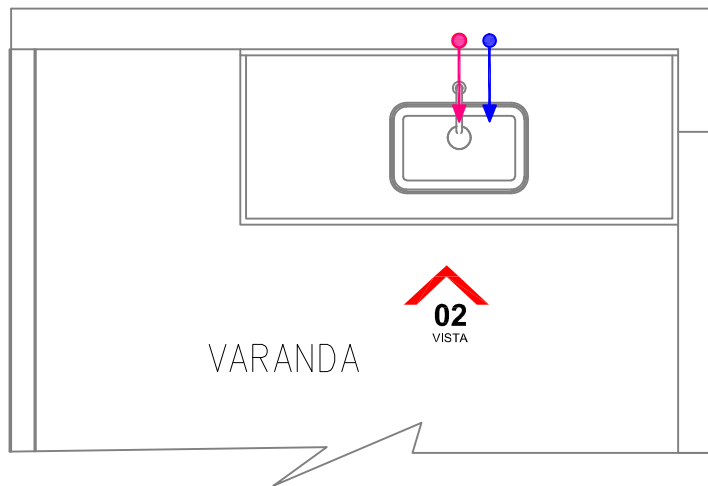

PLANTA BAIXA- VARANDA COL 05
SEM ESCALA

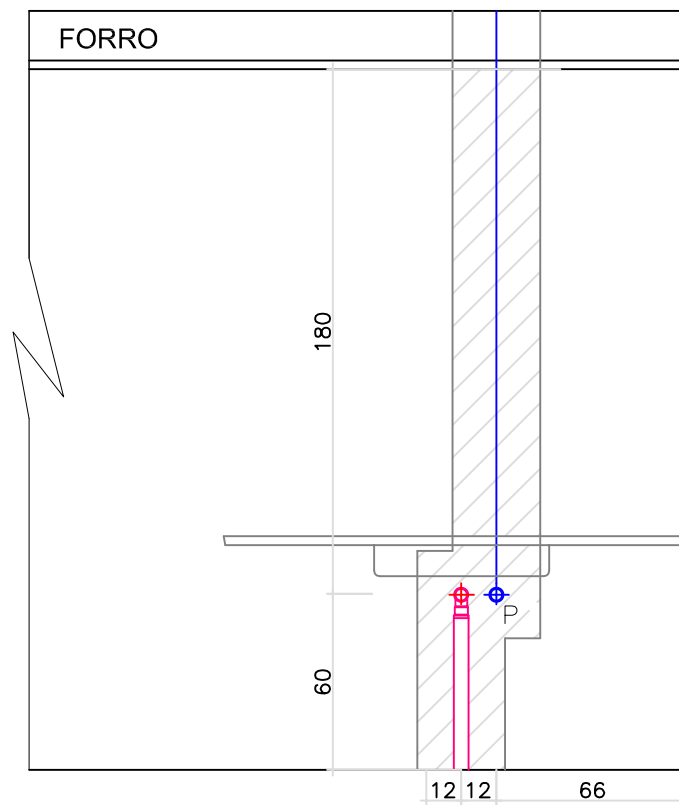

VISTA 02
Varanda
SEM ESCALA

LEGENDA

1. COTAS EM CENTÍMETROS, EM RELAÇÃO AO PISO ACABADO;
2. EXISTEM TUBULAÇÕES QUE TAMBÉM PASSAM PELO TETO (LAJE OU SOBRE O FORRO), PORTANTO TOME CUIDADO COM AS INSTALAÇÕES DE CORTINAS E LUMNÁRIAS QUE EXIJAM FIXAÇÃO NO TETO.
3. LEMBRE-SE DE QUE OS ENCANAMENTOS QUE PASSAM POR UMA PAREDE HIDRAULICA, COMO MOSTRADO NAS PLANTAS E VISTAS ACIMA, TAMBÉM PASSAM POR ESTA MESMA PAREDE VISTA A PARTIR DO COMODO VIZINHO. PORTANTO OS CUIDADOS COM UMA PAREDE POR ONDE PASSAM TUBULAÇÕES VALEM PARA AMBAS FACES.

- PONTO DRENO DE AR COND.
 - PONTO DE ESGOTO
 - PONTO DE ÁGUA FRIA
 - PONTO DE ÁGUA QUENTE
 - PONTO DE GÁS
 - PONTO ASPIRADOR DE PÓ
- 0X INDICAÇÃO DA VISTA


MARGEM DE SEGURANÇA 15 CM PARA CADA LADO

NÃO FURE AS ÁREAS DE RACHURADAS


MAPA DE ÁREA DE RISCO

LOCAL: EDIFÍCIO ROVERETO


TÍTULO: APARTAMENTO COL 05

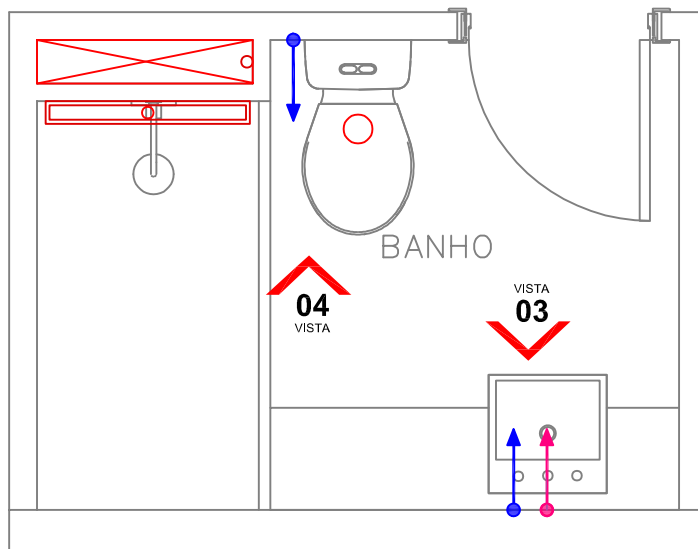

PLANTA BAIXA– BANHEIRO SOCIAL COL 05

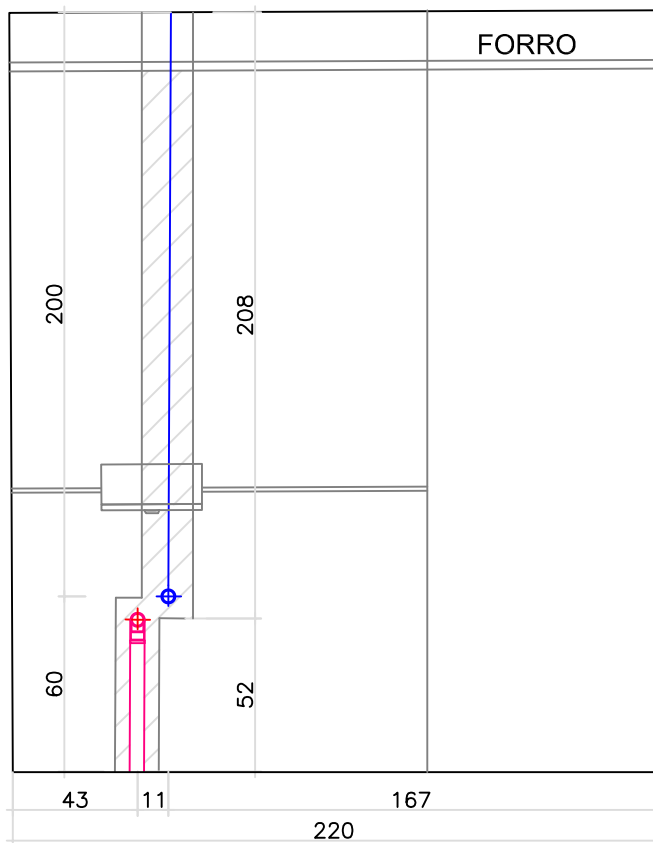

VISTA 03
BANHO social

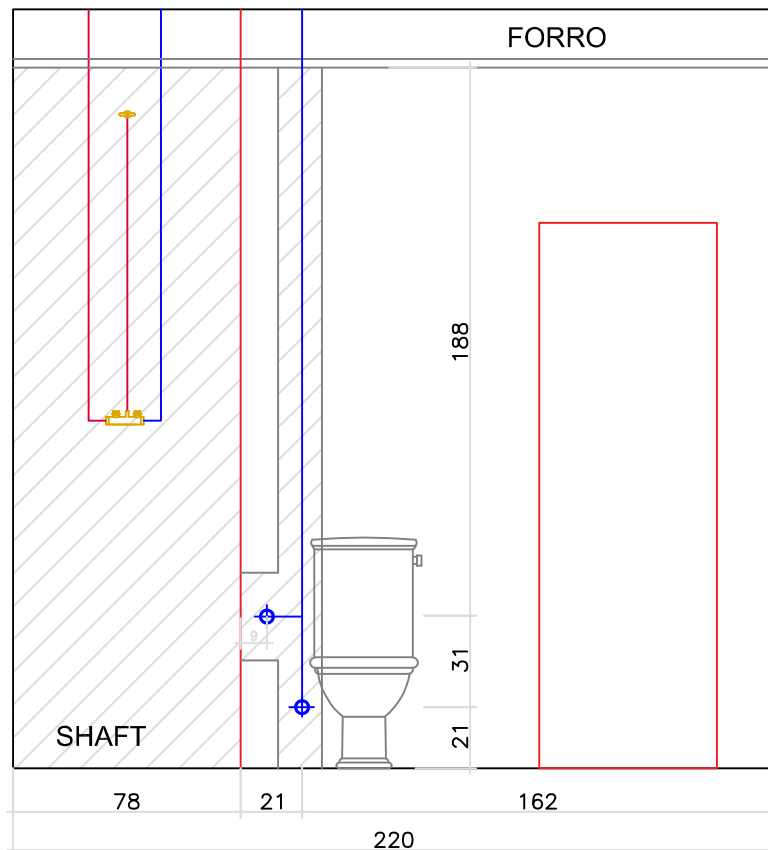

VISTA 04
BANHO social

LEGENDA

1. COTAS EM CENTÍMETROS, EM RELAÇÃO AO PISO ACABADO;
2. EXISTEM TUBULAÇÕES QUE TAMBÉM PASSAM PELO TETO (LAJE OU SOBRE O FORRO), PORTANTO TOME CUIDADO COM AS INSTALAÇÕES DE CORTINAS E LUMINÁRIAS QUE EXIJAM FIXAÇÃO NO TETO.
3. LEMBRE-SE DE QUE OS ENCANAMENTOS QUE PASSAM POR UMA PAREDE HIDRAULICA, COMO MOSTRADO NAS PLANTAS E VISTAS ACIMA, TAMBÉM PASSAM POR ESTA MESMA PAREDE VISTA A PARTIR DO COMODO VIZINHO. PORTANTO OS CUIDADOS COM UMA PAREDE POR ONDE PASSAM TUBULAÇÕES VALEM PARA AMBAS FACES.

- PONTO DRENO DE AR COND.
 - PONTO DE ESGOTO
 - PONTO DE ÁGUA FRIA
 - PONTO DE ÁGUA QUENTE
 - PONTO DE GÁS
 - PONTO ASPIRADOR DE PÓ
- 0X INDICAÇÃO DA VISTA


MARGEM DE SEGURANÇA
15 CM PARA CADA LADO

NÃO FURE AS ÁREAS DE RACHURADAS


MAPA DE ÁREA DE RISCO

LOCAL:
EDIFÍCIO ROVERETO


TÍTULO:
APARTAMENTO COL 05

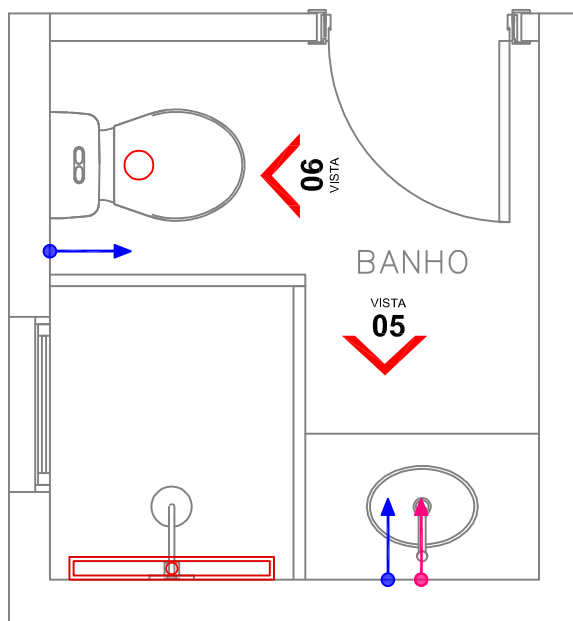

PLANTA BAIXA- BANHEIRO SUÍTE COL 05
SEM ESCALA

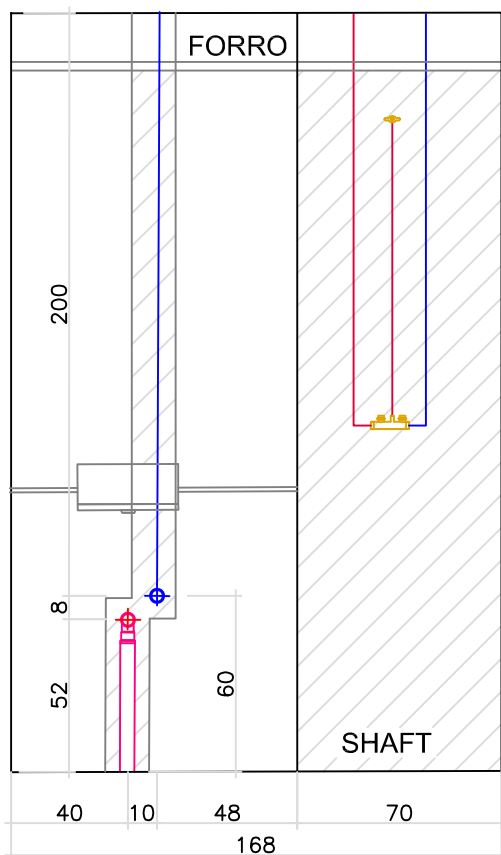

VISTA 05
BANHO Suíte
SEM ESCALA

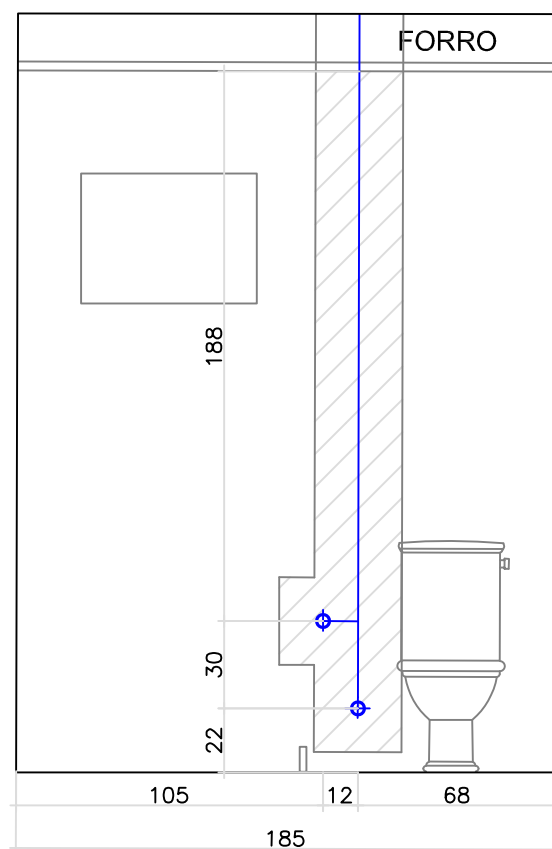

VISTA 06
BANHO Suíte
SEM ESCALA

LEGENDA

- COTAS EM CENTÍMETROS, EM RELAÇÃO AO PISO ACABADO;
- EXISTEM TUBULAÇÕES QUE TAMBÉM PASSAM PELO TETO (LAJE OU SOBRE O FORRO), PORTANTO TOME CUIDADO COM AS INSTALAÇÕES DE CORTINAS E LUMINÁRIAS QUE EXIJAM FIXAÇÃO NO TETO.
- LEMBRE-SE DE QUE OS ENCANAMENTOS QUE PASSAM POR UMA PAREDE HIDRAULICA, COMO MOSTRADO NAS PLANTAS E VISTAS ACIMA, TAMBÉM PASSAM POR ESTA MESMA PAREDE VISTA A PARTIR DO COMODO VIZINHO. PORTANTO OS CUIDADOS COM UMA PAREDE POR ONDE PASSAM TUBULAÇÕES VALEM PARA AMBAS FACES.

- PONTO DRENO DE AR COND.
- PONTO DE ESGOTO
- PONTO DE ÁGUA FRIA
- PONTO DE ÁGUA QUENTE
- PONTO DE GÁS
- PONTO ASPIRADOR DE PÓ
- 0X INDICAÇÃO DA VISTA

MARGEM DE SEGURANÇA
15 CM PARA CADA LADO

NÃO FURE AS ÁREAS DE RACHURADAS


MAPA DE ÁREA DE RISCO

LOCAL:


EDIFÍCIO ROVERETO

TÍTULO:

APARTAMENTO COL 05

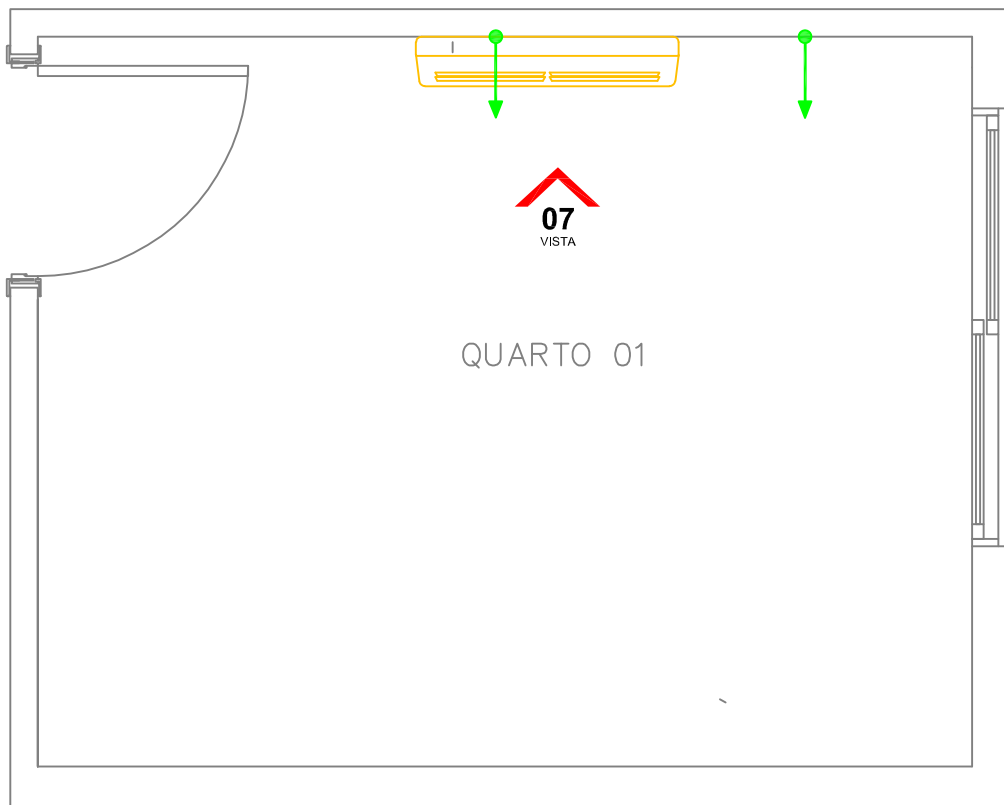


PLANTA BAIXA– QUARTO 1 COL 05

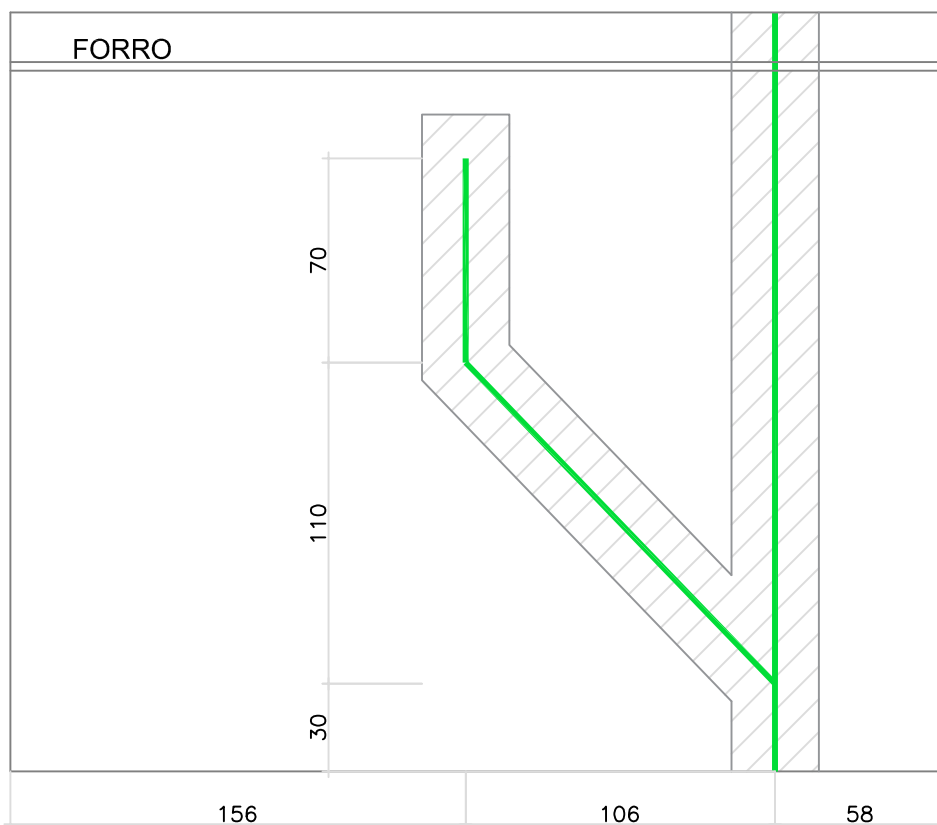


VISTA 07

Dreno de ar QUARTO 1

LEGENDA			MAPA DE ÁREA DE RISCO
1. COTAS EM CENTÍMETROS, EM RELAÇÃO AO PISO ACABADO;	PONTO DRENO DE AR COND.	MARGEM DE SEGURANÇA 15 CM PARA CADA LADO	LOCAL: EDIFÍCIO ROVERETO
2. EXISTEM TUBULAÇÕES QUE TAMBÉM PASSAM PELO TETO (LAJE OU SOBRE O FORRO), PORTANTO TOME CUIDADO COM AS INSTALAÇÕES DE CORTINAS E LUMNÁRIAS QUE EXIJAM FIXAÇÃO NO TETO.	PONTO DE ESGOTO	PONTO DE ÁGUA FRIA	
3. LEMBRE-SE DE QUE OS ENCANAMENTOS QUE PASSAM POR UMA PAREDE HIDRAULICA, COMO MOSTRADO NAS PLANTAS E VISTAS ACIMA, TAMBÉM PASSAM POR ESTA MESMA PAREDE VISTA A PARTIR DO COMODO VIZINHO. PORTANTO OS CUIDADOS COM UMA PAREDE POR ONDE PASSAM TUBULAÇÕES VALEM PARA AMBAS FACES.	PONTO DE ÁGUA QUENTE	PONTO DE GÁS	TÍTULO: APARTAMENTO COL 05
	PONTO ASPIRADOR DE PÓ	NÃO FURE AS ÁREAS DE RACHURADAS	
	0X INDICAÇÃO DA VISTA		

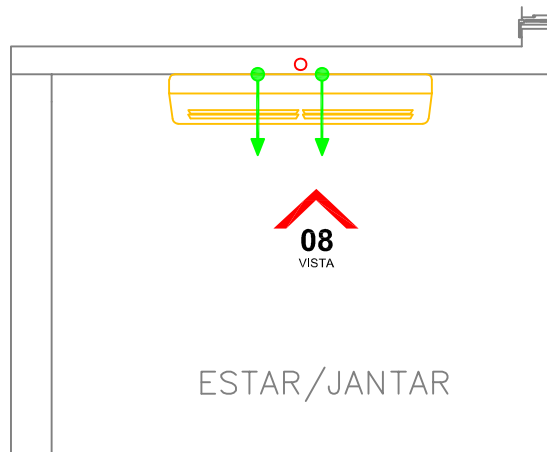


PLANTA BAIXA- SALA ESTAR/ JANTAR COL 05
SEM ESCALA

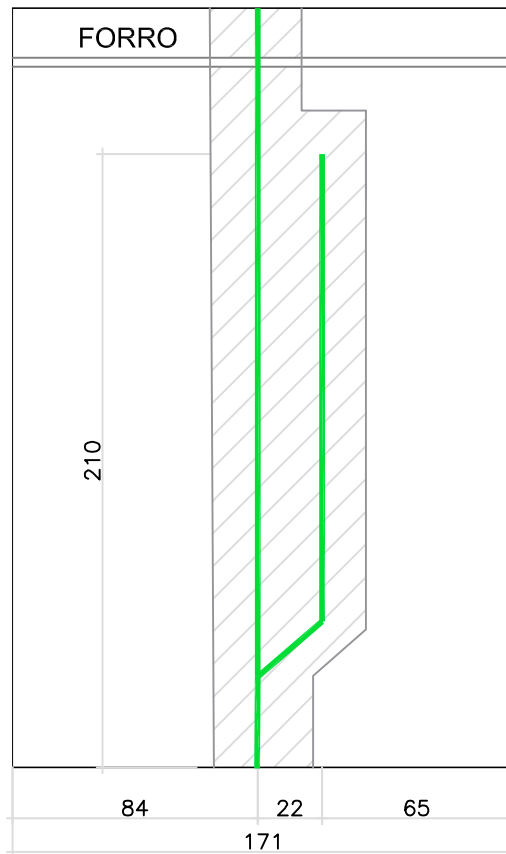


VISTA 08
Dreno de ar condicionado sala
SEM ESCALA

LEGENDA			MAPA DE ÁREA DE RISCO	
1. COTAS EM CENTÍMETROS, EM RELAÇÃO AO PISO ACABADO; 2. EXISTEM TUBULAÇÕES QUE TAMBÉM PASSAM PELO TETO (LAJE OU SOBRE O FORRO), PORTANTO TOME CUIDADO COM AS INSTALAÇÕES DE CORTINAS E LUMNÁRIAS QUE EXIJAM FIXAÇÃO NO TETO. 3. LEMBRE-SE DE QUE OS ENCANAMENTOS QUE PASSAM POR UMA PAREDE HIDRAULICA, COMO MOSTRADO NAS PLANTAS E VISTAS ACIMA, TAMBÉM PASSAM POR ESTA MESMA PAREDE VISTA A PARTIR DO COMODO VIZINHO. PORTANTO OS CUIDADOS COM UMA PAREDE POR ONDE PASSAM TUBULAÇÕES VALEM PARA AMBAS FACES.	PONTO DRENO DE AR COND.	MARGEM DE SEGURANÇA 15 CM PARA CADA LADO NÃO FURE AS ÁREAS DE RACHURADAS	LOCAL: EDIFÍCIO ROVERETO TÍTULO: APARTAMENTO COL 05	
	PONTO DE ESGOTO			
	PONTO DE ÁGUA FRIA			
	PONTO DE ÁGUA QUENTE			
	PONTO DE GÁS			
	PONTO ASPIRADOR DE PÓ			
	0X INDICAÇÃO DA VISTA			

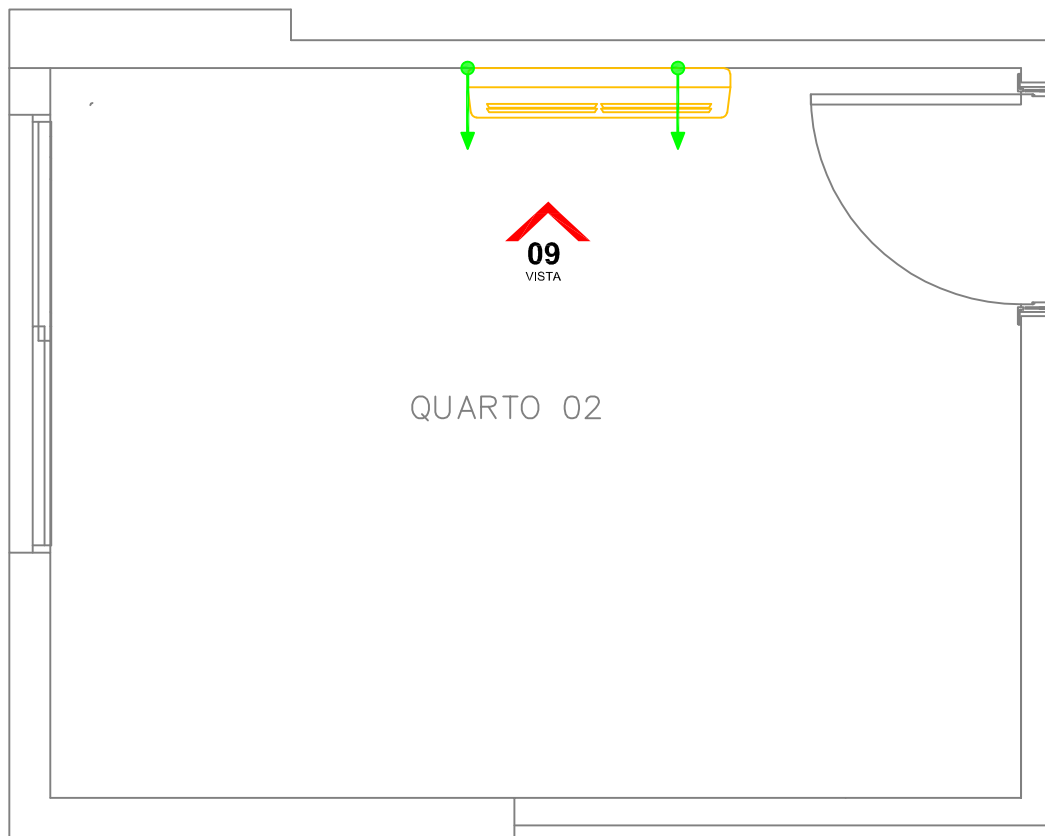

PLANTA BAIXA- QUARTO 2 COL 05

SEM ESCALA

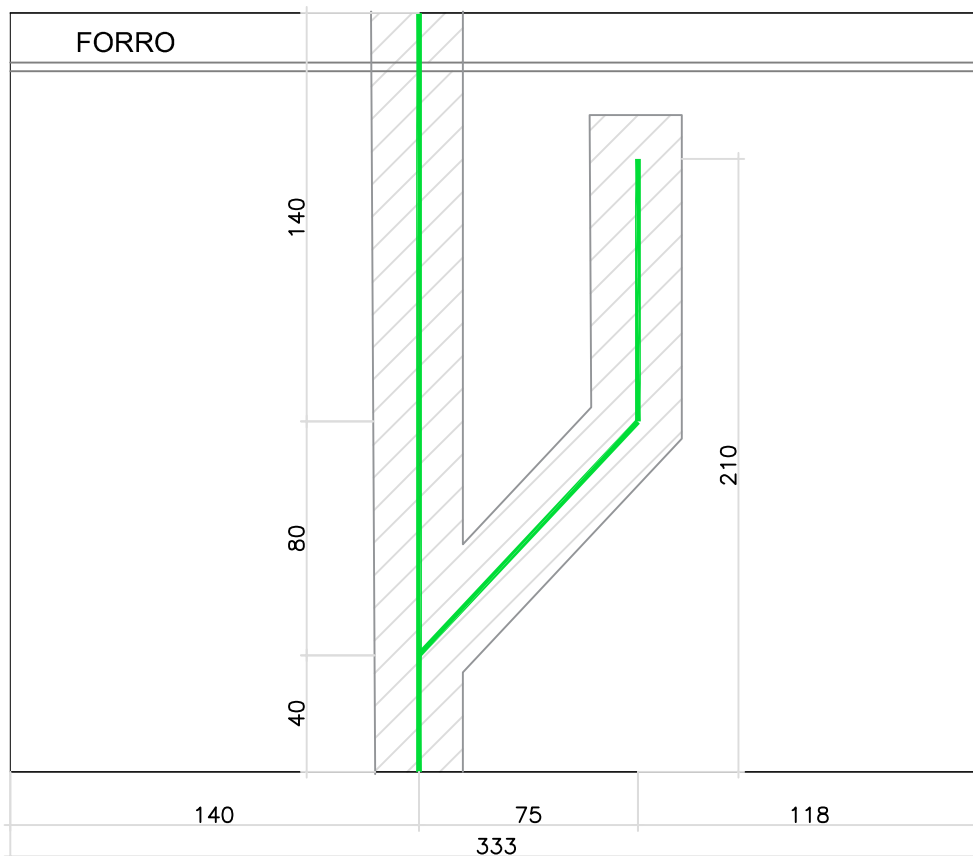

VISTA 09

Dreno de ar condicionado quarto 2

SEM ESCALA

LEGENDA

1. COTAS EM CENTÍMETROS, EM RELAÇÃO AO PISO ACABADO;


2. EXISTEM TUBULAÇÕES QUE TAMBÉM PASSAM PELO TETO (LAJE OU SOBRE O FORRO), PORTANTO TOME CUIDADO COM AS INSTALAÇÕES DE CORTINAS E LUMNÁRIAS QUE EXIJAM FIXAÇÃO NO TETO.

3. LEMBRE-SE DE QUE OS ENCANAMENTOS QUE PASSAM POR UMA PAREDE HIDRAULICA, COMO MOSTRADO NAS PLANTAS E VISTAS ACIMA, TAMBÉM PASSAM POR ESTA MESMA PAREDE VISTA A PARTIR DO COMODO VIZINHO. PORTANTO OS CUIDADOS COM UMA PAREDE POR ONDE PASSAM TUBULAÇÕES VALEM PARA AMBAS FACES.

- PONTO DRENO DE AR COND.
- PONTO DE ESGOTO
- PONTO DE ÁGUA FRIA
- PONTO DE ÁGUA QUENTE
- PONTO DE GÁS
- PONTO ASPIRADOR DE PÓ

0X INDICAÇÃO DA VISTA

MARGEM DE SEGURANÇA
15 CM PARA CADA LADO

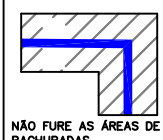


MAPA DE ÁREA DE RISCO

LOCAL:


EDIFÍCIO ROVERETO

TÍTULO:

APARTAMENTO COL 05

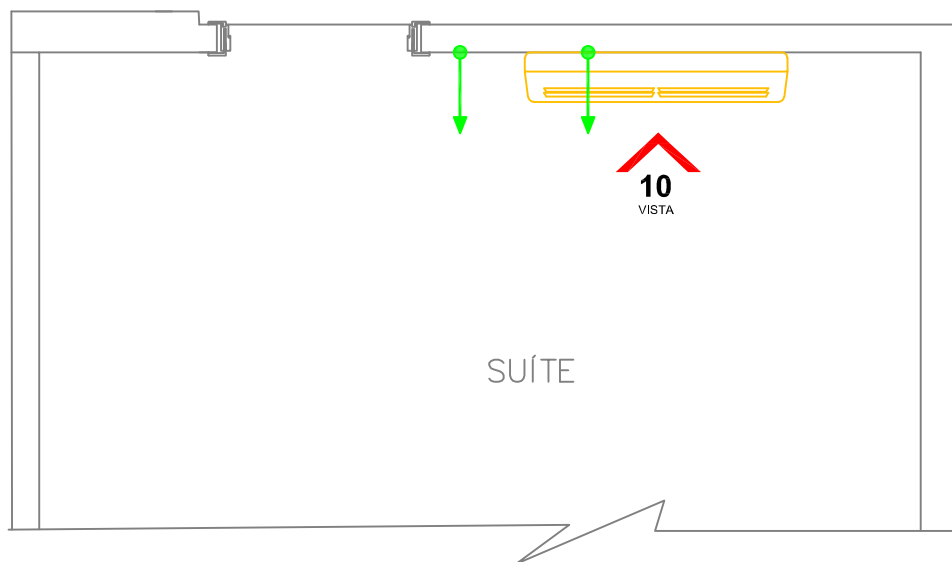


PLANTA BAIXA— SUÍTE COL 05
SEM ESCALA

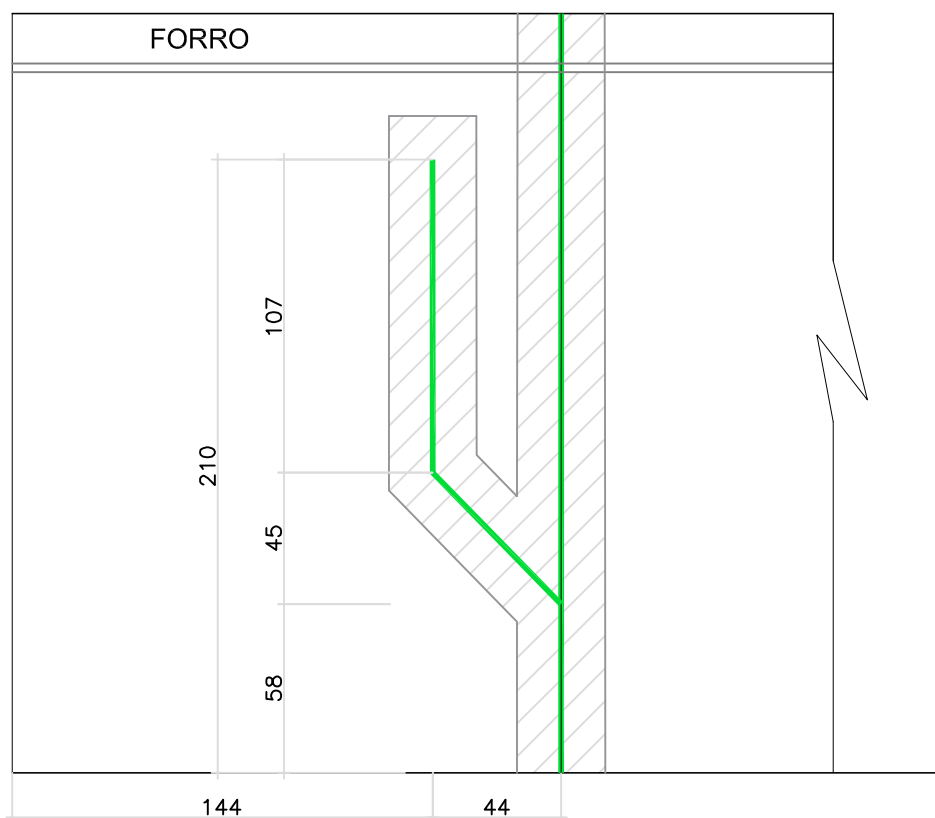


VISTA 10
Dreno de ar condicionado suíte
SEM ESCALA

LEGENDA			MAPA DE ÁREA DE RISCO
1. COTAS EM CENTÍMETROS, EM RELAÇÃO AO PISO ACABADO;	PONTO DRENO DE AR COND.	MARGEM DE SEGURANÇA 15 CM PARA CADA LADO	
2. EXISTEM TUBULAÇÕES QUE TAMBÉM PASSAM PELO TETO (LAJE OU SOBRE O FORRO), PORTANTO TOME CUIDADO COM AS INSTALAÇÕES DE CORTINAS E LUMNÁRIAS QUE EXIJAM FIXAÇÃO NO TETO.	PONTO DE ESGOTO	NÃO FURE AS ÁREAS DE RACHURADAS	LOCAL:
3. LEMBRE-SE DE QUE OS ENCANAMENTOS QUE PASSAM POR UMA PAREDE HIDRAULICA, COMO MOSTRADO NAS PLANTAS E VISTAS ACIMA, TAMBÉM PASSAM POR ESTA MESMA PAREDE VISTA A PARTIR DO COMODO VIZINHO. PORTANTO OS CUIDADOS COM UMA PAREDE POR ONDE PASSAM TUBULAÇÕES VALEM PARA AMBAS FACES.	PONTO DE ÁGUA FRIA		EDIFÍCIO ROVERETO
	PONTO DE ÁGUA QUENTE		TÍTULO:
	PONTO DE GÁS		APARTAMENTO COL 05
	PONTO ASPIRADOR DE PÓ		
	0X INDICAÇÃO DA VISTA		

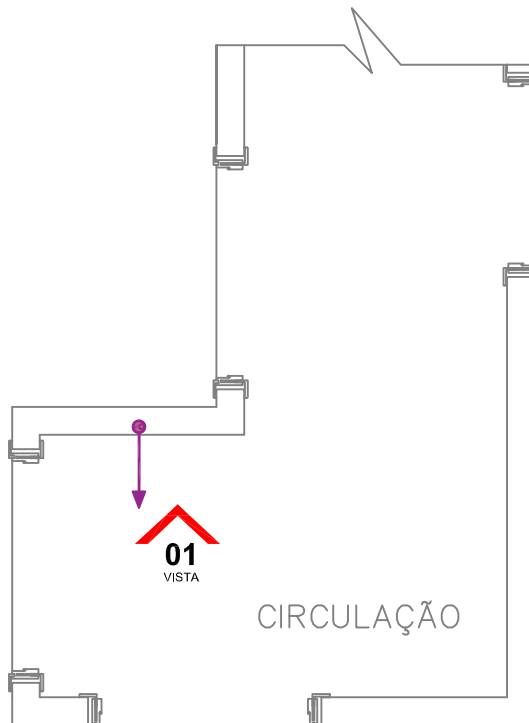

PLANTA BAIXA- CIRCULAÇÃO COL 05
SEM ESCALA

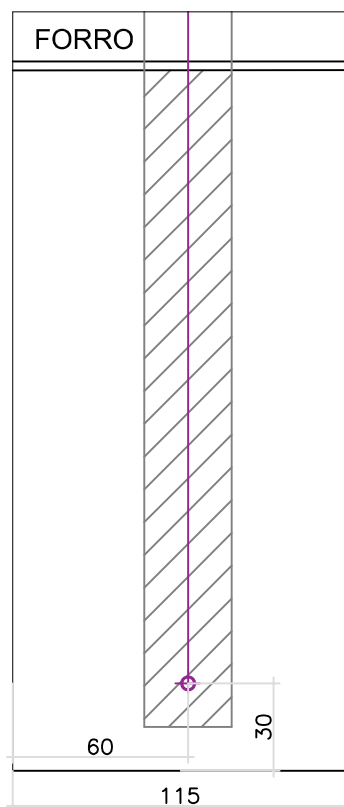

VISTA 12
Ponto Aspirador corredor
SEM ESCALA

LEGENDA			MAPA DE ÁREA DE RISCO	
1. COTAS EM CENTÍMETROS, EM RELAÇÃO AO PISO ACABADO;	PONTO DRENO DE AR COND.	MARGEM DE SEGURANÇA 15 CM PARA CADA LADO NÃO FURE AS ÁREAS DE RACHURADAS	LOCAL: EDIFÍCIO ROVERETO	
2. EXISTEM TUBULAÇÕES QUE TAMBÉM PASSAM PELO TETO (LAJE OU SOBRE O FORRO), PORTANTO TOME CUIDADO COM AS INSTALAÇÕES DE CORTINAS E LUMNÁRIAS QUE EXIJAM FIXAÇÃO NO TETO.	PONTO DE ESGOTO			
3. LEMBRE-SE DE QUE OS ENCANAMENTOS QUE PASSAM POR UMA PAREDE HIDRAULICA, COMO MOSTRADO NAS PLANTAS E VISTAS ACIMA, TAMBÉM PASSAM POR ESTA MESMA PAREDE VISTA A PARTIR DO COMODO VIZINHO. PORTANTO OS CUIDADOS COM UMA PAREDE POR ONDE PASSAM TUBULAÇÕES VALEM PARA AMBAS FACES.	PONTO DE ÁGUA FRIA		TÍTULO: APARTAMENTO COL 05	
	PONTO DE ÁGUA QUENTE			
	PONTO DE GÁS			
	PONTO ASPIRADOR DE PÓ			
0X INDICAÇÃO DA VISTA				